











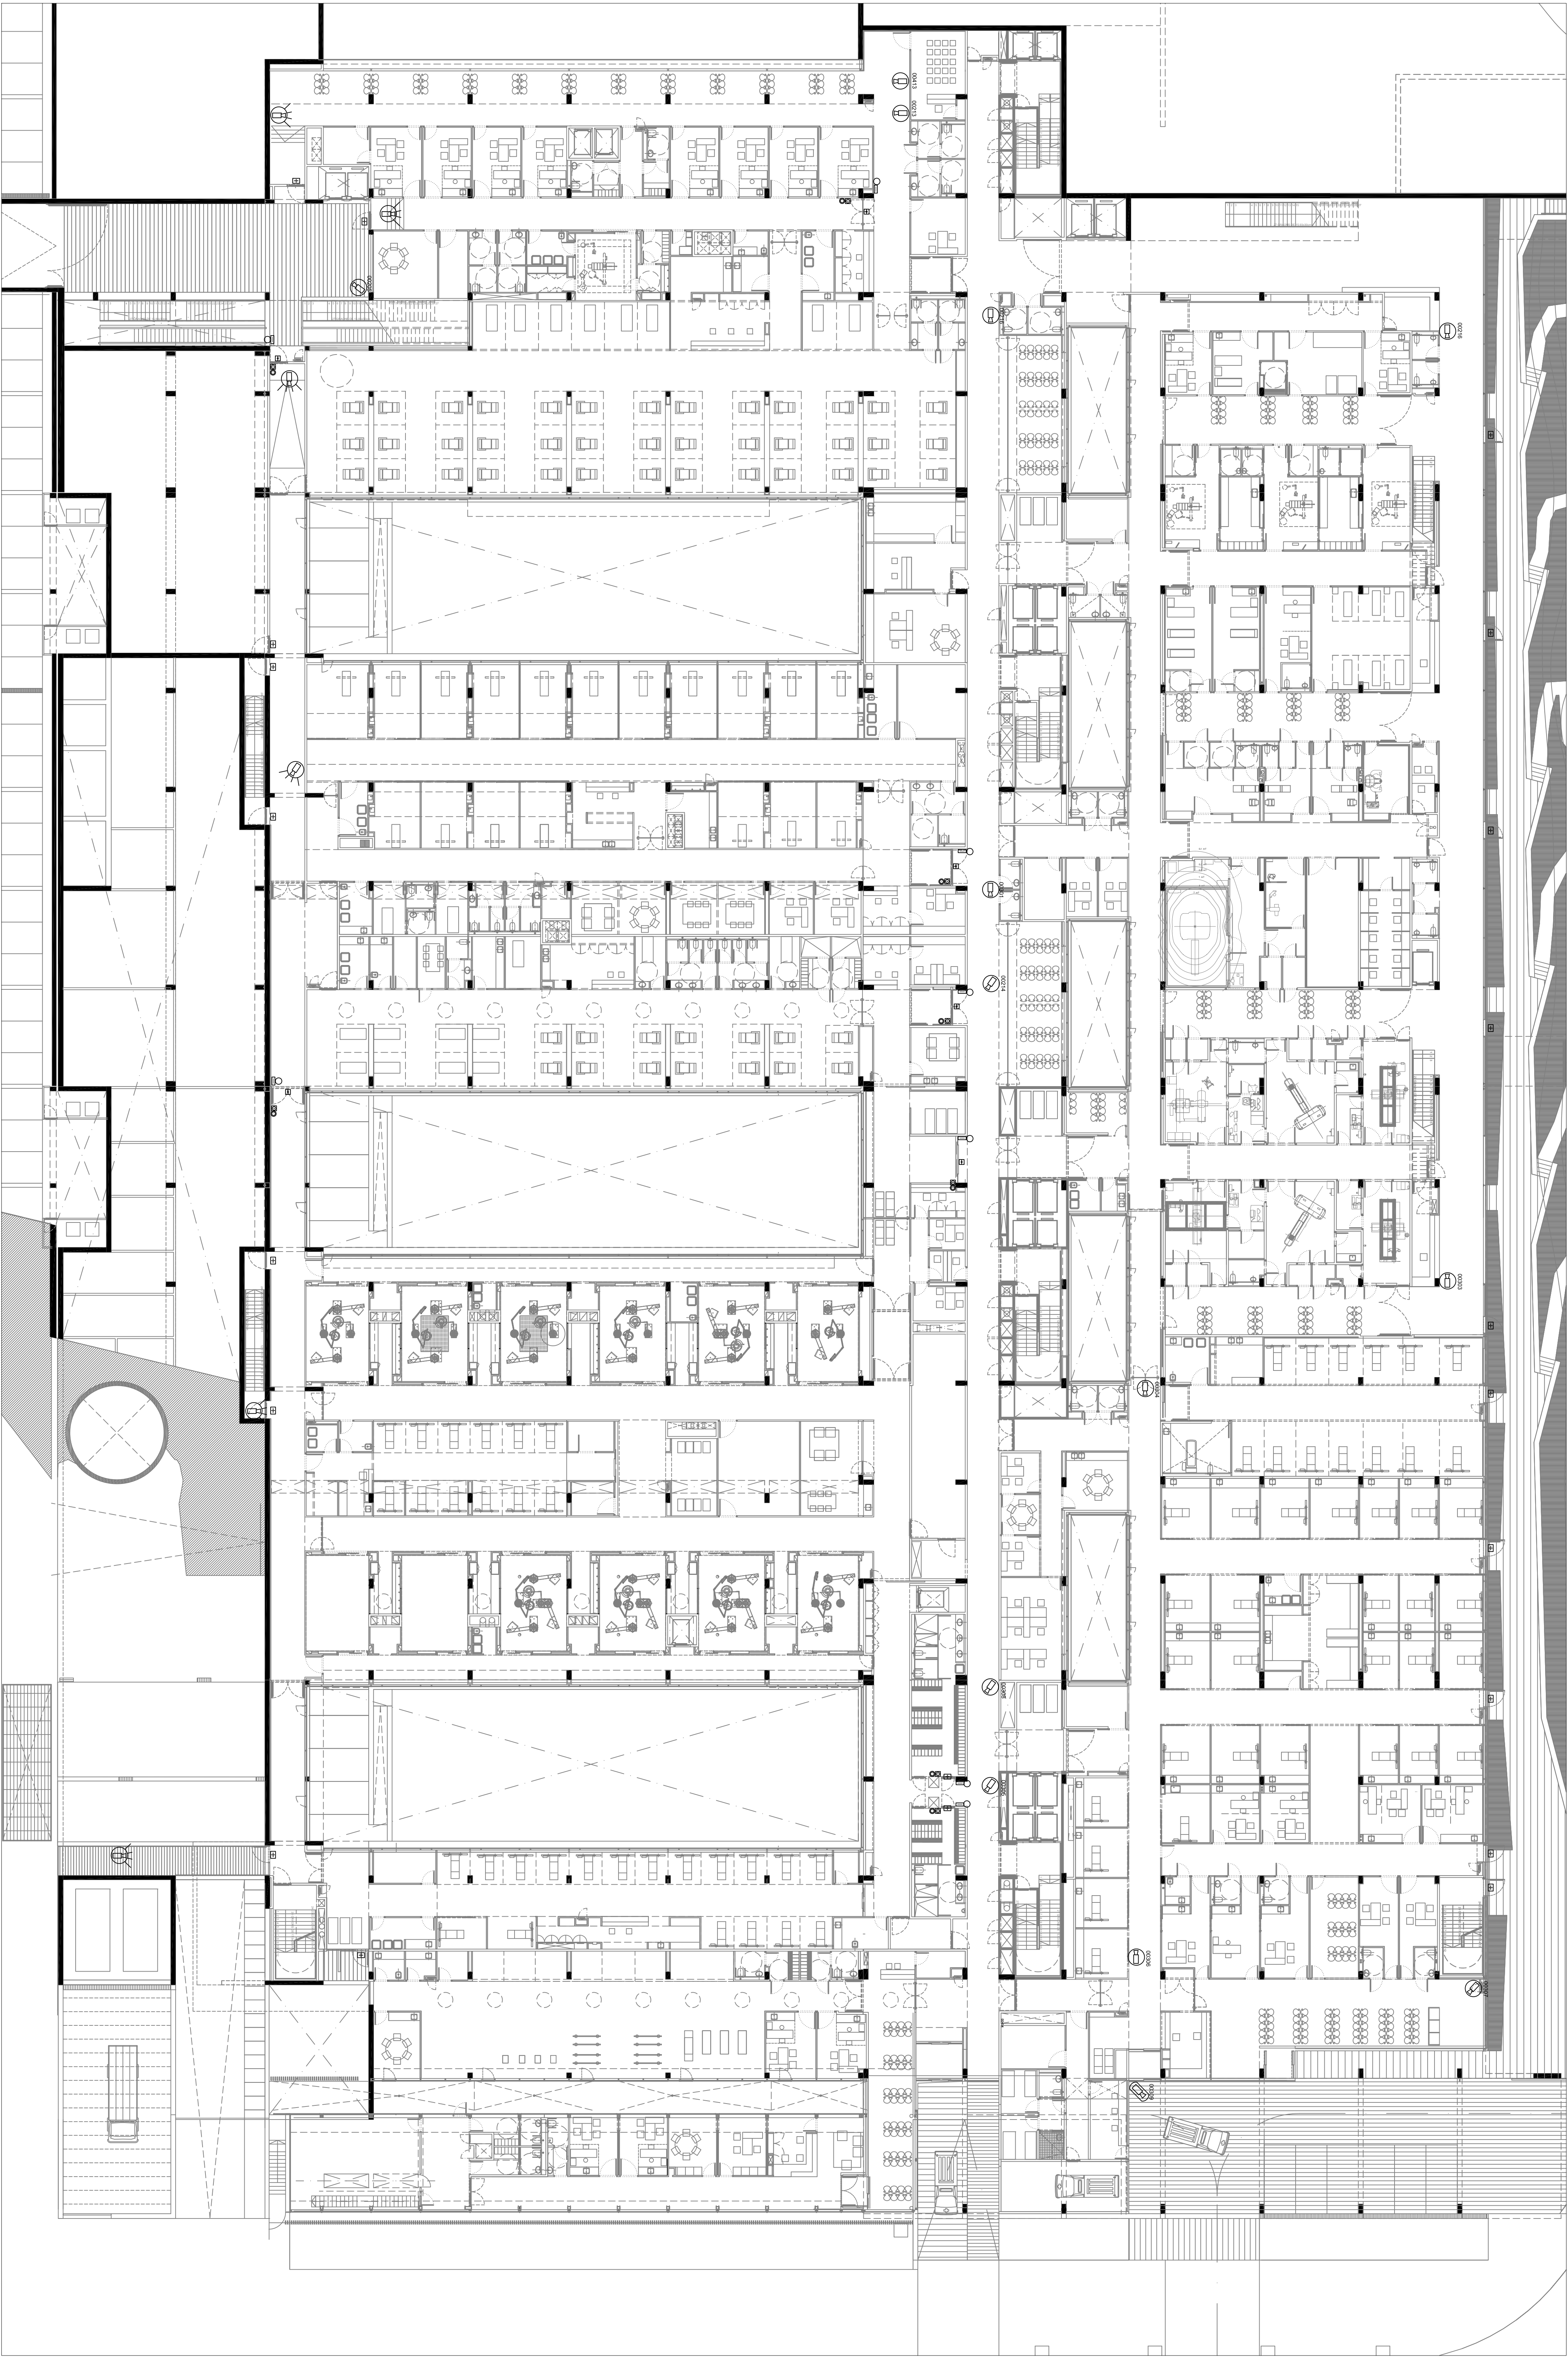



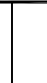


















SIMBOL	DESCRIPCIO	NOTES
	LECTOR DE PARÈTS DE PROXIMITAT SEMENÇANT A PARET	CONNECTAT A CONJUNTOR
	PULSADOR DE SORTIDA D'EMERGENÇA DE PORJA BLOCADA	
	CONTACTE MÀGNETIC DE GRAN POTÈNCIA DE DETECIÓ D'OBERTURA DE PORJA	
	PANYS ELÈCTRIC D'ALTA SEURETAT	IDENTIFICACIÓ COL·LECTIVA
	PORJA AMB PANYS ELÈCTRIC	
	CAMARA CTV DE SEURETAT CÒMUN AMB VP CÒD DE 1/2", 320 LINES SENSIBILITAT MIN. 22 lux	MIN. PIANO ENCASTAT O SUPERFÍCIE
	CAMERA EXTERIOR CTV	

04	19-10-10	AS BUILT	L.B.A.	X CALDERER
03	16-10-09	AS BUILT	L.B.A.	X CALDERER
02	26/03/09	MODIFICACIONS INSTAL·LACIÓ	L.B.A.	X CALDERER
01	03/10/08	NOTA: ARQUITECTURA (00-06-74A)	E.A.	
REVISIÓ	DATA	MODIFICACIÓ	DELLIBAT	COMPROVAT
HOSPITAL COMARCAL DEL BAIX LLOBREGAT				
DATA: 29/04/08	ESCALA: 1/200	PROJECCIÓ: ISO (S) ang 8	COMUNICACIONS I SEURETAT PLANTA SOTERRANI 2	
COMPROVAT: J.L. SANCHEZ	A1	OBRA:	AS-BUILT	PLA: IS-01SI





 




 
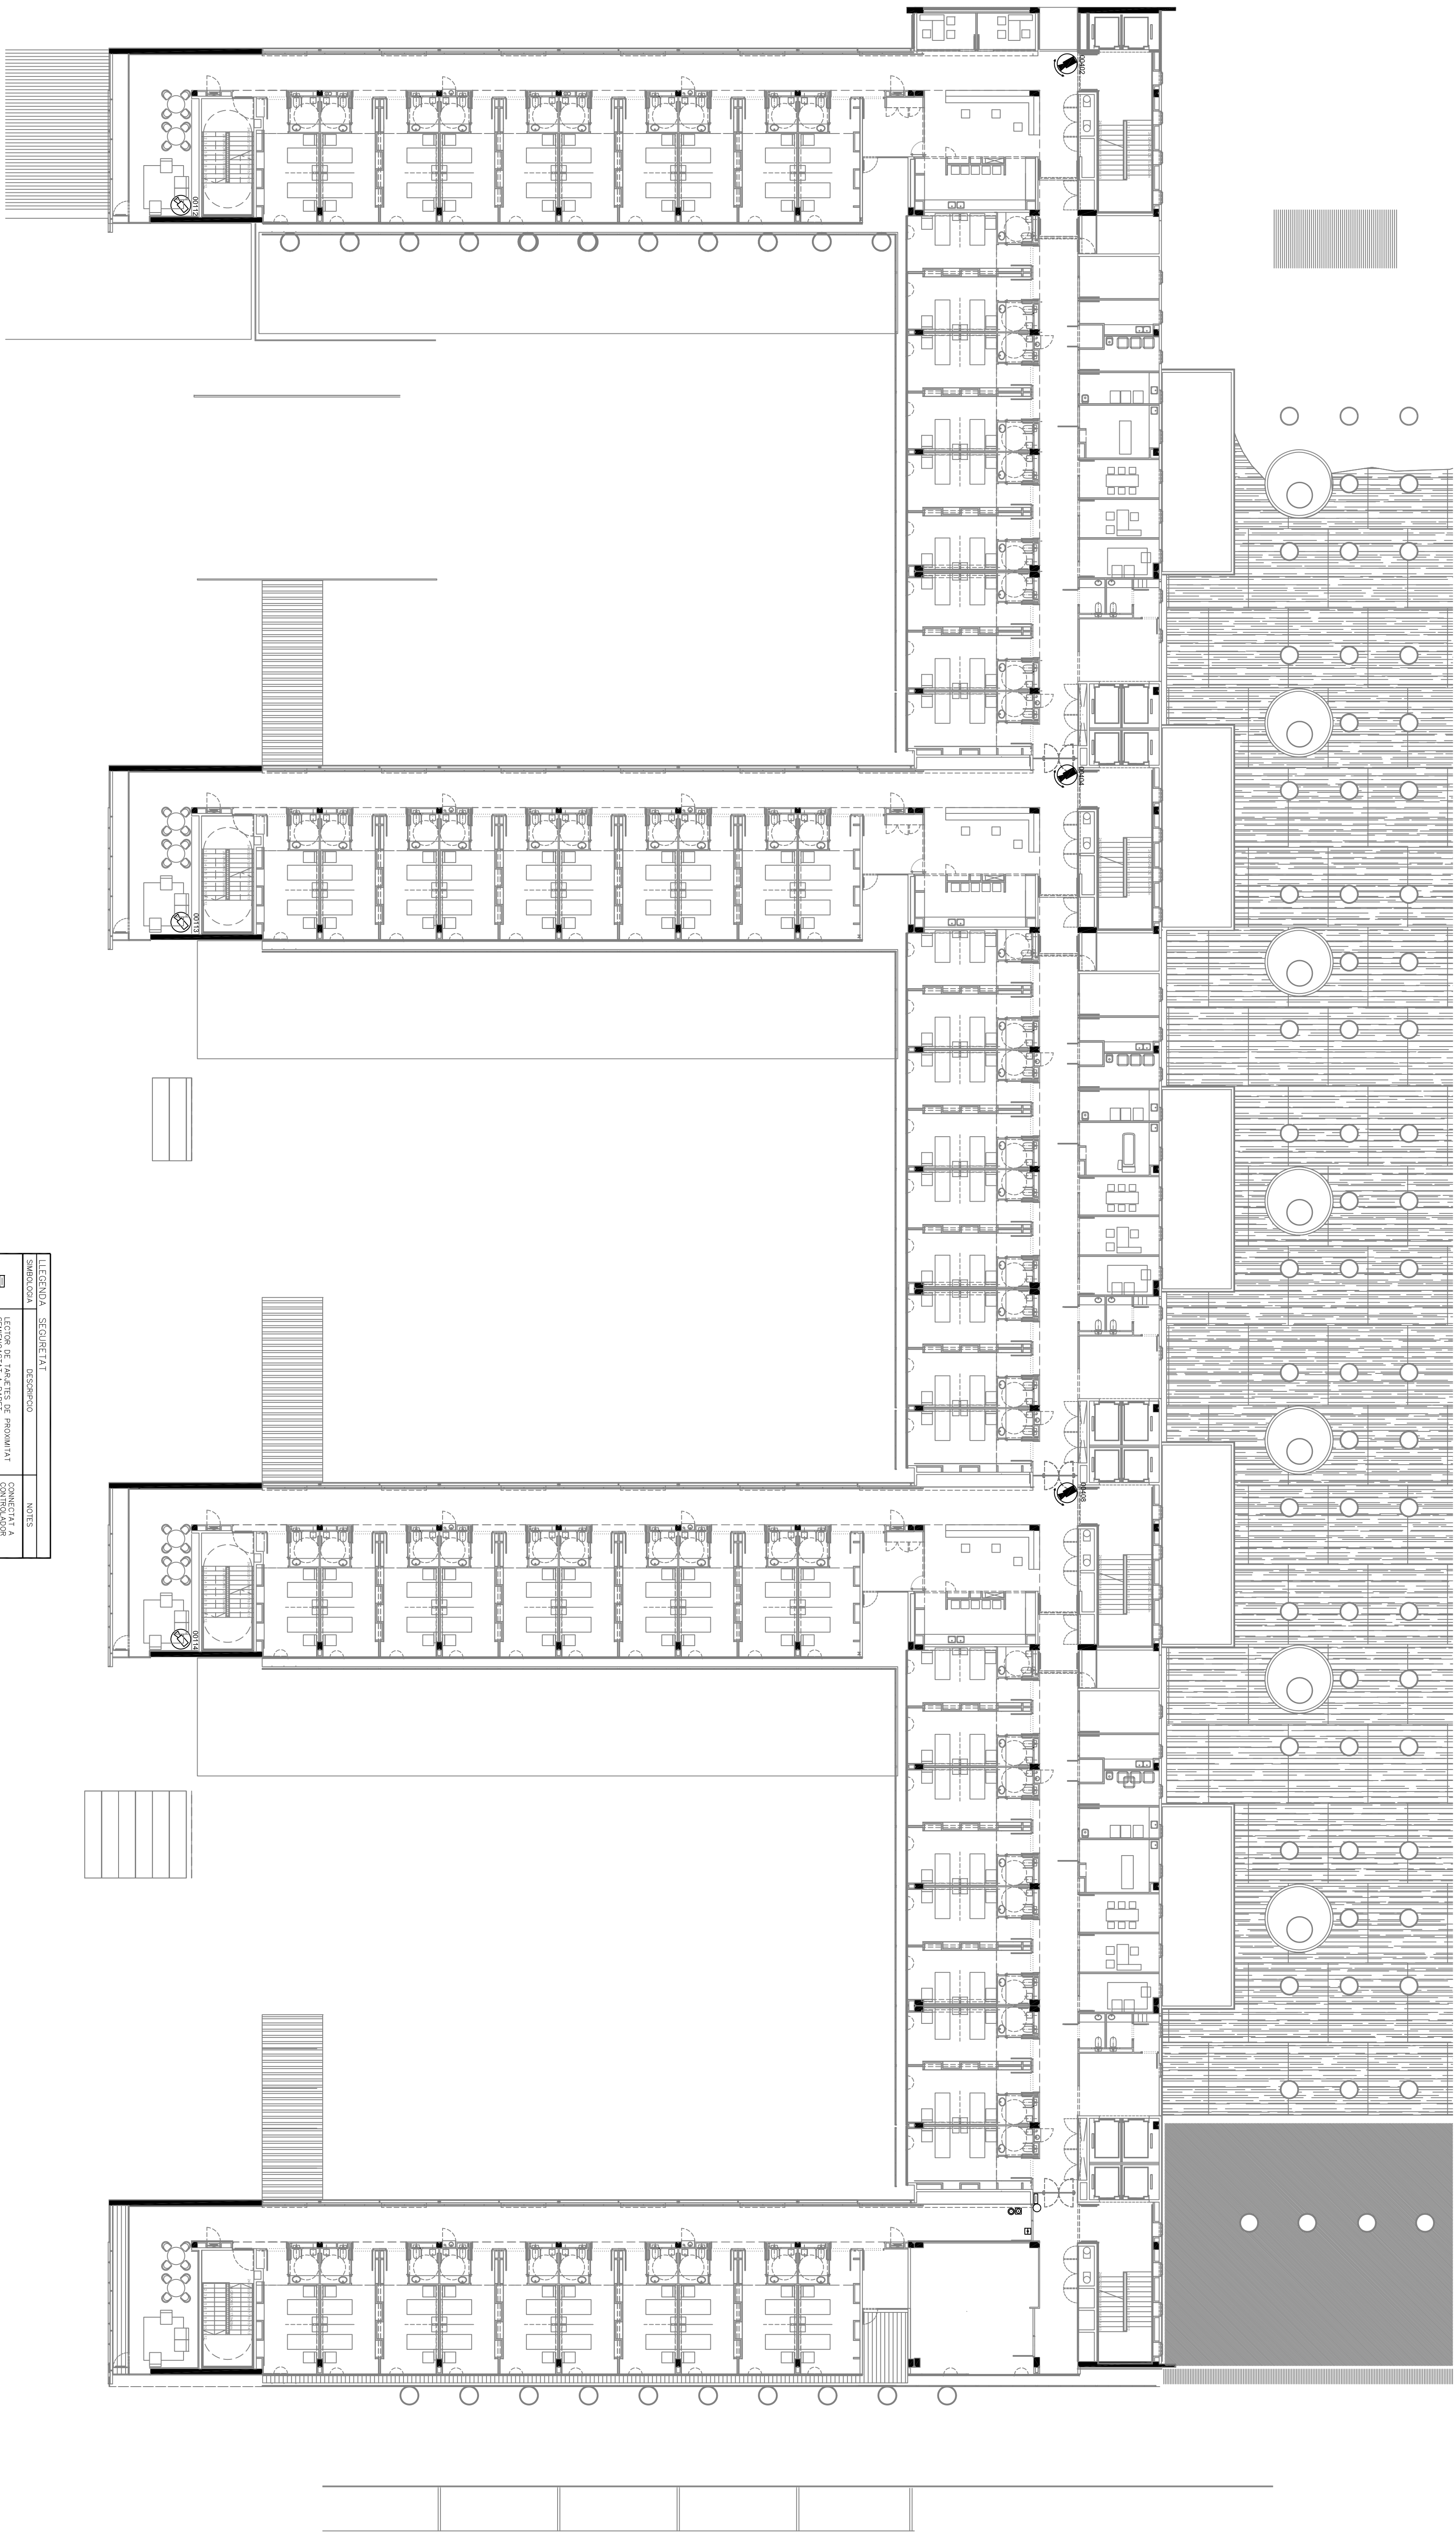 



ABREVIACIÓ	DESCRIPCIO	NOTES
03	16-10-09	AS BUILT	L.B.A.	X. CALDERER
02	26/03/09	MODIFICACIONS INSTALLACIO	L.B.A.	X. CALDERER
01	03/09/08	NOVA ARQUITECTURA (DO-06.42D-DO-06.43C)	E.A.	
REVISIO	DATA	MODIFICACIO	DIBUXXAT	COMPROVAT
HOSPITAL COMARCAL DEL BAIX LLOBREGAT			COMUNICACIONS I SEGURETAT	
DEL BAIX LLOBREGAT			SEGURETAT I CCTV	
			PLANTA SOTERRANI -1	
DATA	29/04/08	ESCALA	FITXER: IS02S1.dwg	PLN°
DIBUXXAT	E.A.	1/200	FULL	a
COMPROVAT	JL. SANCHEZ	A1 L	OBRA:	IS-02S1
Aquest plànol es propietat de EMTE S.A. queda prohibida la seva reproducció total o parcial sense la seva autorització.				






TELEFONIA	SECURITAT	NOTES

04	16-10-09	AS BUILT	L.B.A.	X CALDERER
03	27/05/09	CAMERES MOTORIZADES	L.B.A.	X CALDERER
02	30/01/09	MODIFICACIONS INSTAL·LACIO	L.B.A.	X CALDERER
01	01/09/08	NDA ARQUITECTURA (DO-0861-42)	E.A.	
REVISIO	DATA		MODIFICACIO	
			DEBUTAT	COMPROVAT

 		HOSPITAL COMARCAL DEL BAIX LLOBREGAT		COMUNICACIONS I SEGUIRAT SEGURETAT I CCCTV PLANTA SEGONA	
DATA	29/04/08	ESQUILA	PROTEC.	ISO9512:AWG	
DEBUTAT	E.A.	1/200	FULL	9	
COMPROVAT	J.L. SANCHEZ	A1	0804		
AS-BUILT					PL-ISO951
Aquest planis de projecte de EMTE i S.A. estan protegides i no es reproduiran sense el permís escrit de la seva autorització.					

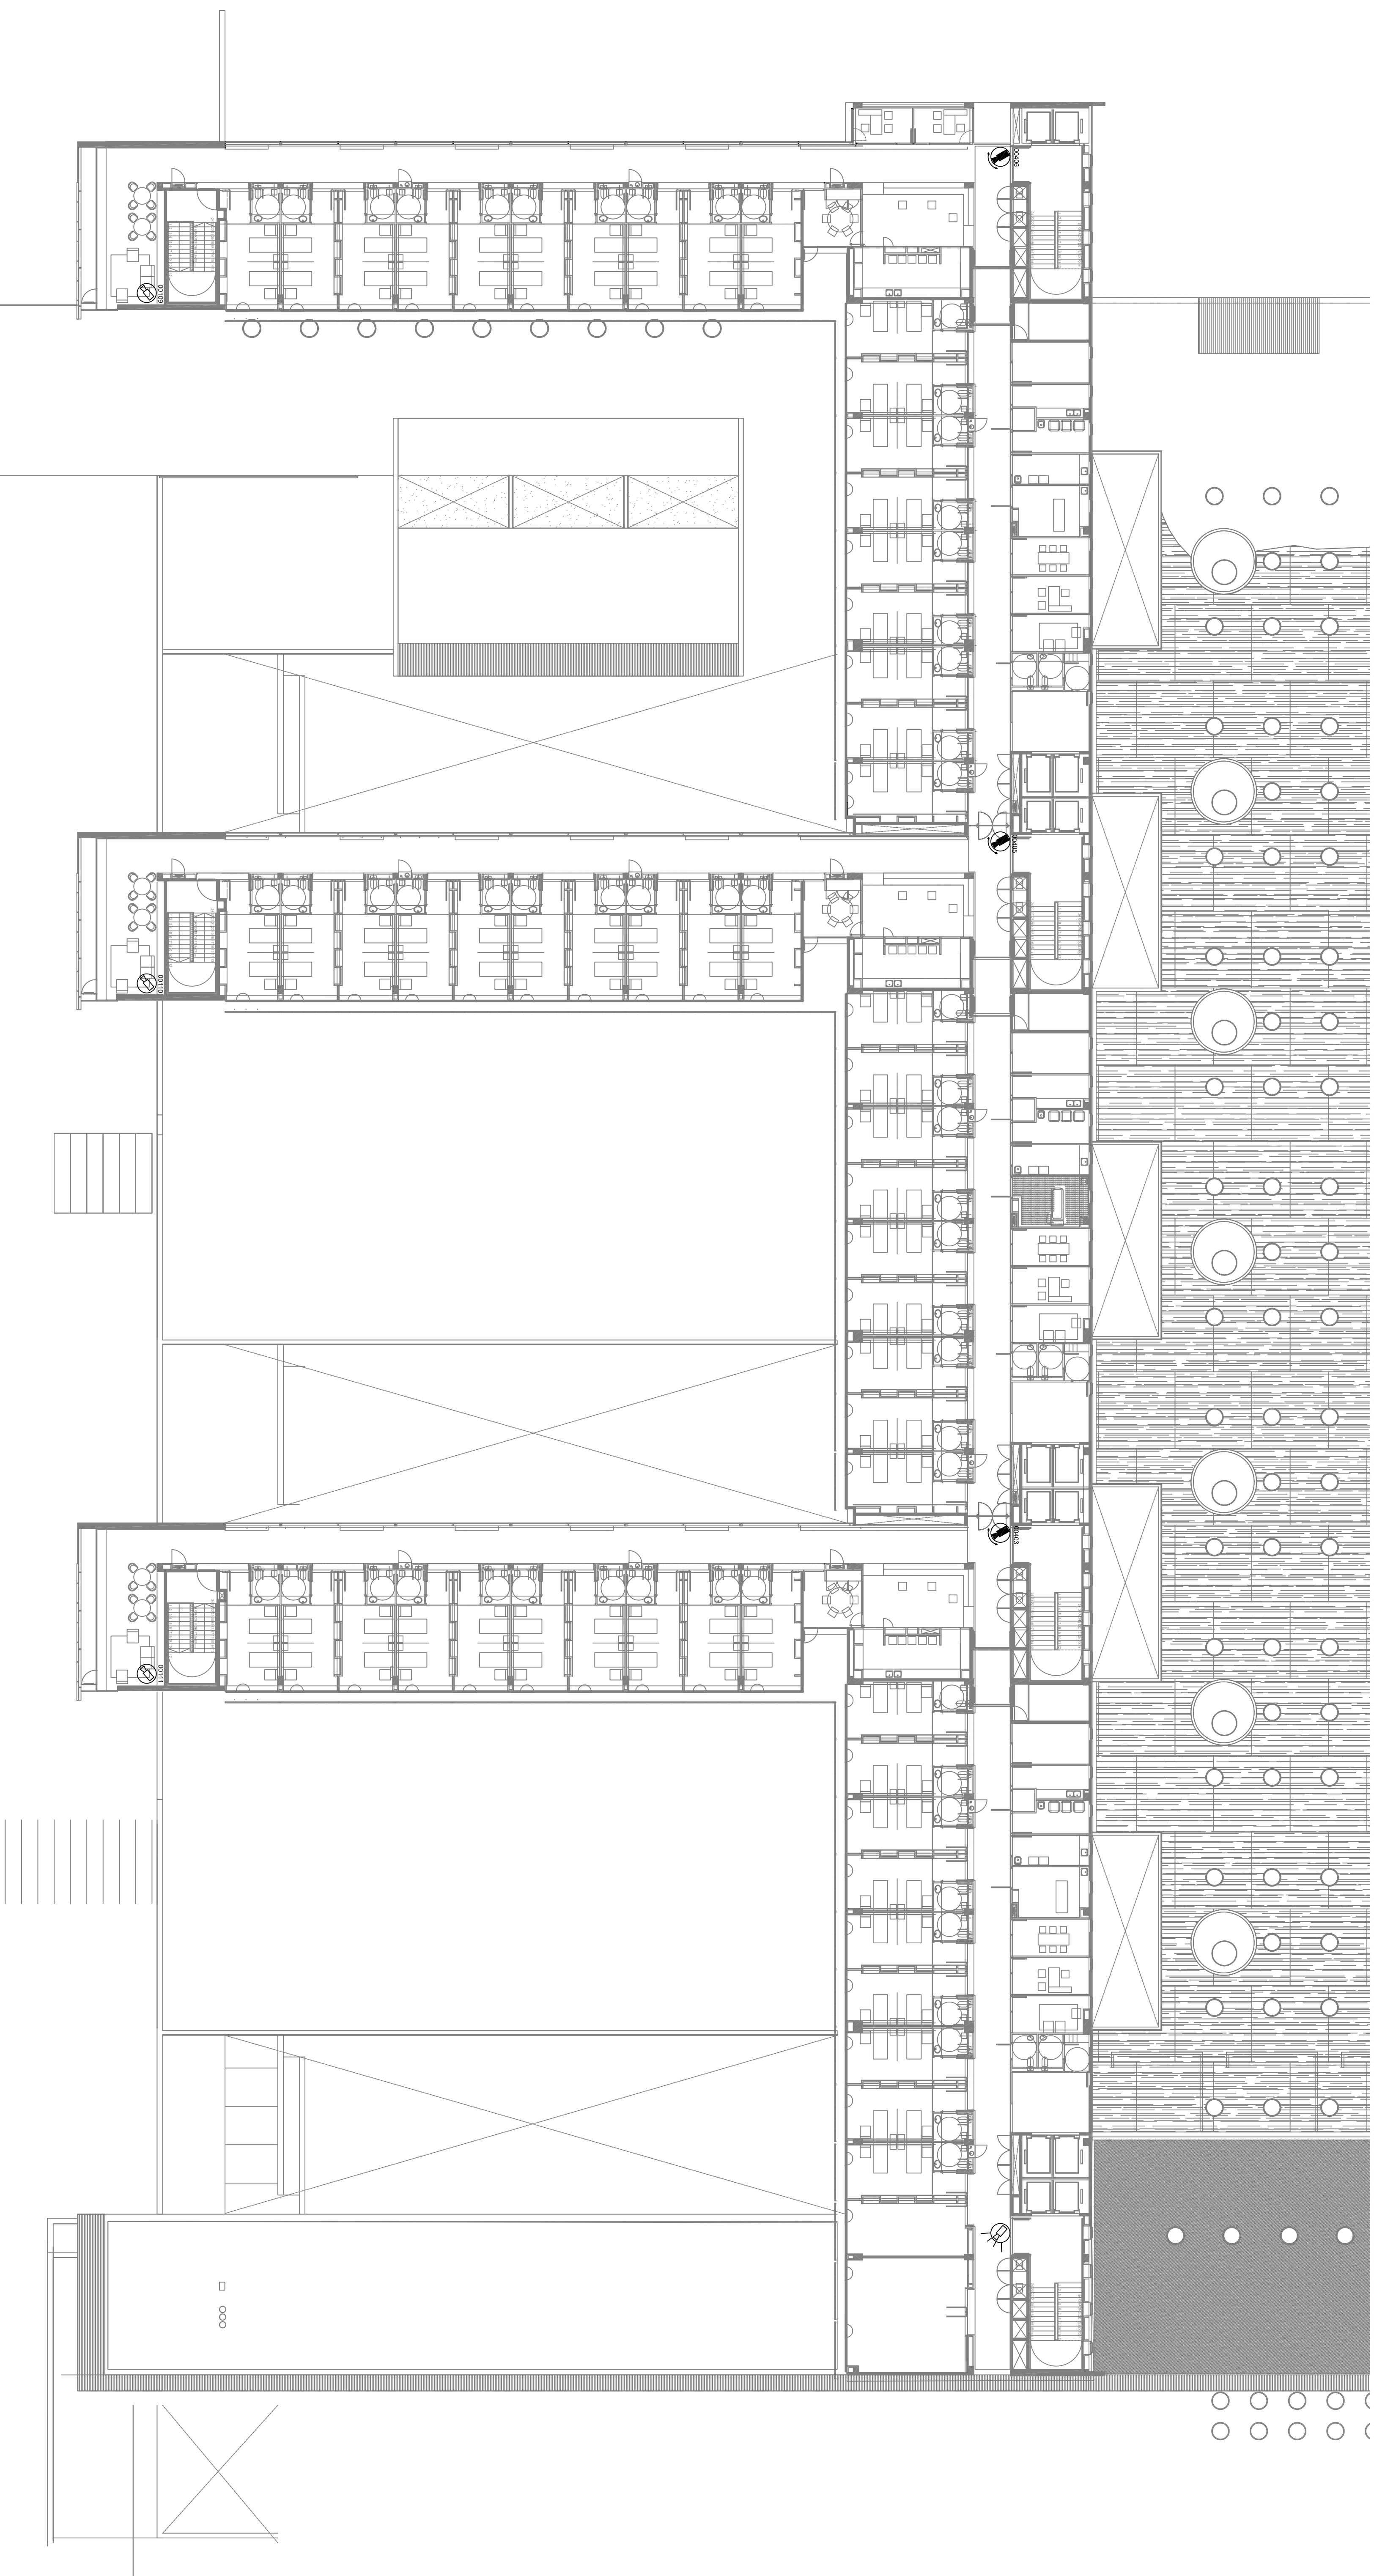[illegible]

04	16-10-09	AS BUILT	L.B.A.	X CALDERER
03	27/05/09	CAMERES MOTORITZADES	L.B.A.	X CALDERER
02	30/01/09	MODIFICACIONS INSTAL·LACIÓ	L.B.A.	X CALDERER
01	01/09/08	NOVA ARQUITECTURA (DO-06.03-04)	E.A.	
RE-030	DATA		MODIFICACIÓ	DEBUTAT
<div>  <div> HOSPITAL COMARCAL DEL BAIX LLOBREGAT </div> </div> <div> COMUNICACIONS I SEGURETAT SECURETAT I CCCT PLANTA TERCERA </div> <div> <div>AS-BUILT</div> <div>PL-0051</div> </div>				
<p><small>Aquesta planxa és propietat de ERM S. A. i queda prohibida la seva reproducció total o parcial sense la seva autorització.</small></p>				

