


	XARXA SUBMINISTRAMENT AIGUA CONSUM
	XARXA SUBMINISTRAMENT AIGUA PCI
	XARXA SANEJAMENT AIGÜES GRISES I PLUVIALS
	XARXA LIXIVIATS
	XARXA ELÈCTRICA
	XARXA ENLLUMENAT EXTERIOR
	GAS (EN ALTA)

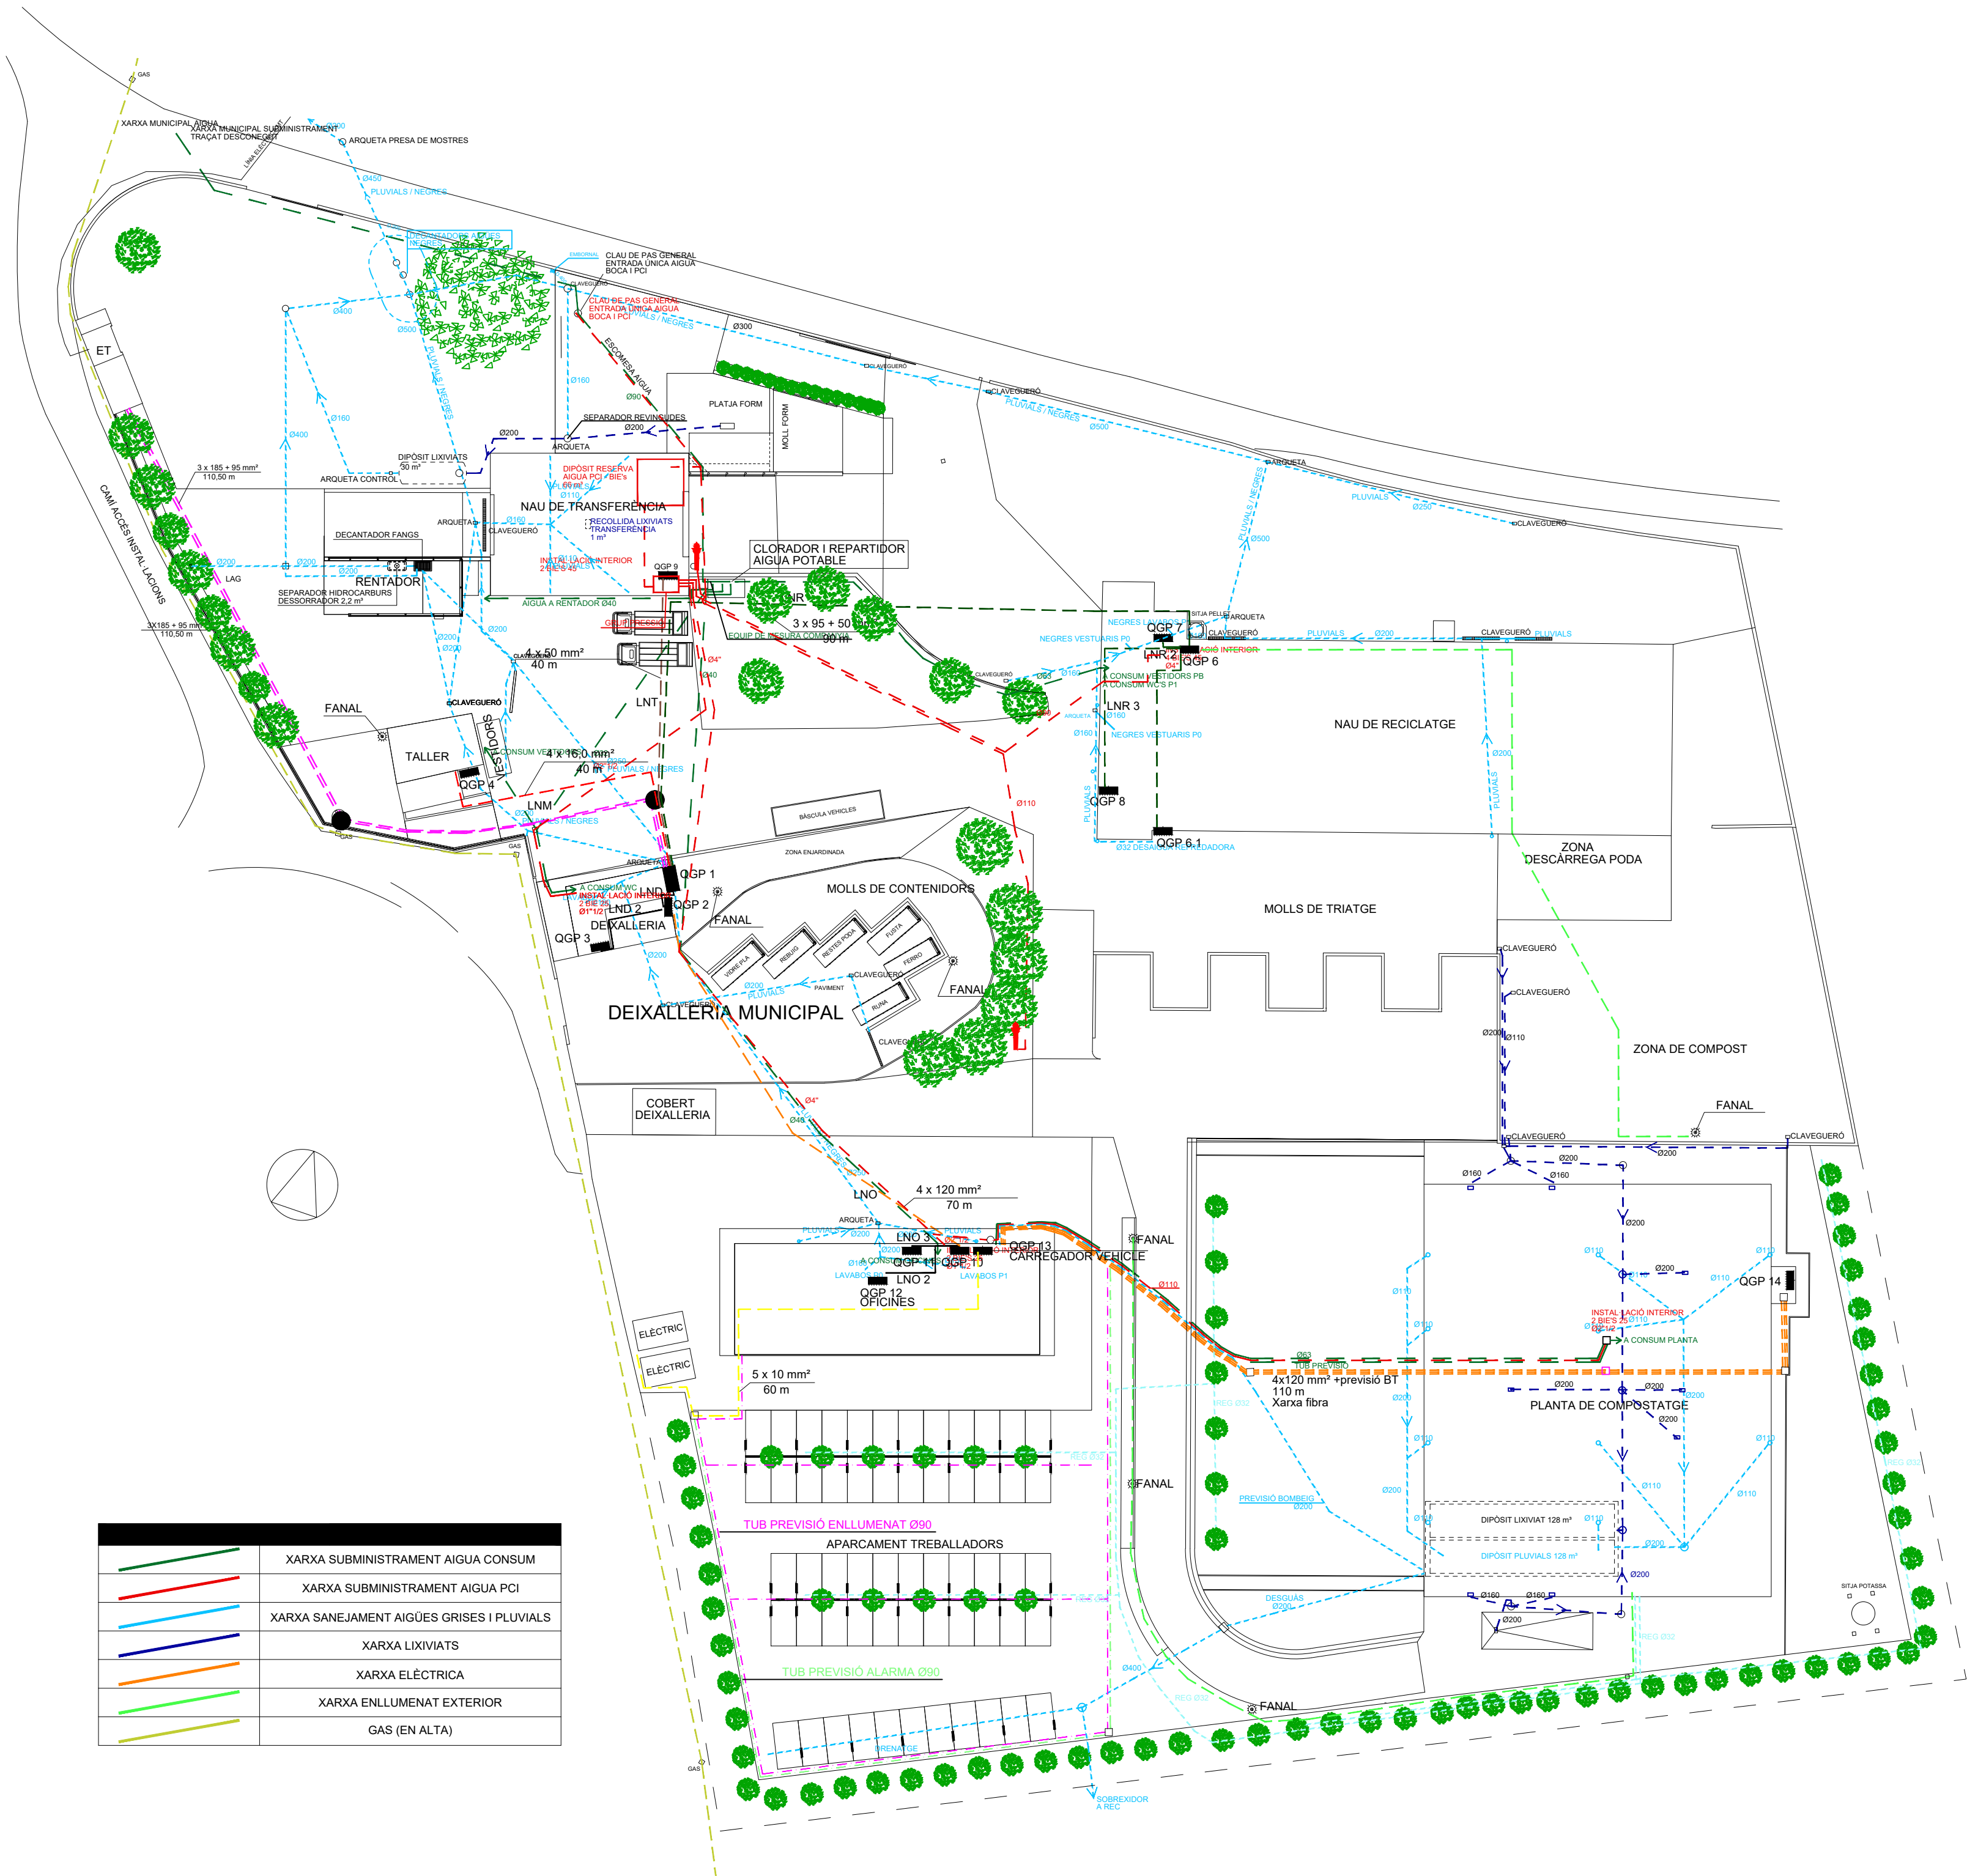

TÍTOL
AS-BUILT
CENTRE DE TRACTAMENT DE RESIDUS MUNICIPALS INTEGRAT PER: DEIXALLERIA, CENTRE DE TRANSFERÈNCIA DE REBUIG I FORM, PLANTA DE TRIATGE DE MULTIPRODUCTES, I PLANTA DE COMPOSTATGE DE FORM

EMPLAÇAMENT
SECTOR EL QUADRO SN 08522 - MALLA
DATA

NOVEMBRE DE 2025

TÍTOL DEL PLÀNOL

PLANTA GENERAL
SOBREPOSICIÓ INSTAL·LACIONS

ESCALA N° PLÀNOL

1/ 500
2500(00)_20251107.dwg
EL TÈCNIC

EL TÈCNIC