




situación
s/e



proyecto

**PROYECTO "AS BUILT"
DE NAVE INDUSTRIAL.**

situación

**PARCELA Nº2.2 DEL POLIGONO
INDUSTRIAL "MOL DEL RACO"
SANT SADURÍ D'ANOIA, BARCELONA**

plano

**SITUACIÓN
EMPLAZAMIENTO**

fecha
8 ABRIL 2008

relación
-

nº proyecto
-

escala
1/500


el arquitecto

JUAN IGNACIO SANCHEZ SOLER

la propiedad


INBISA GRUPO EMPRESARIAL, S.L.

nº plano
01

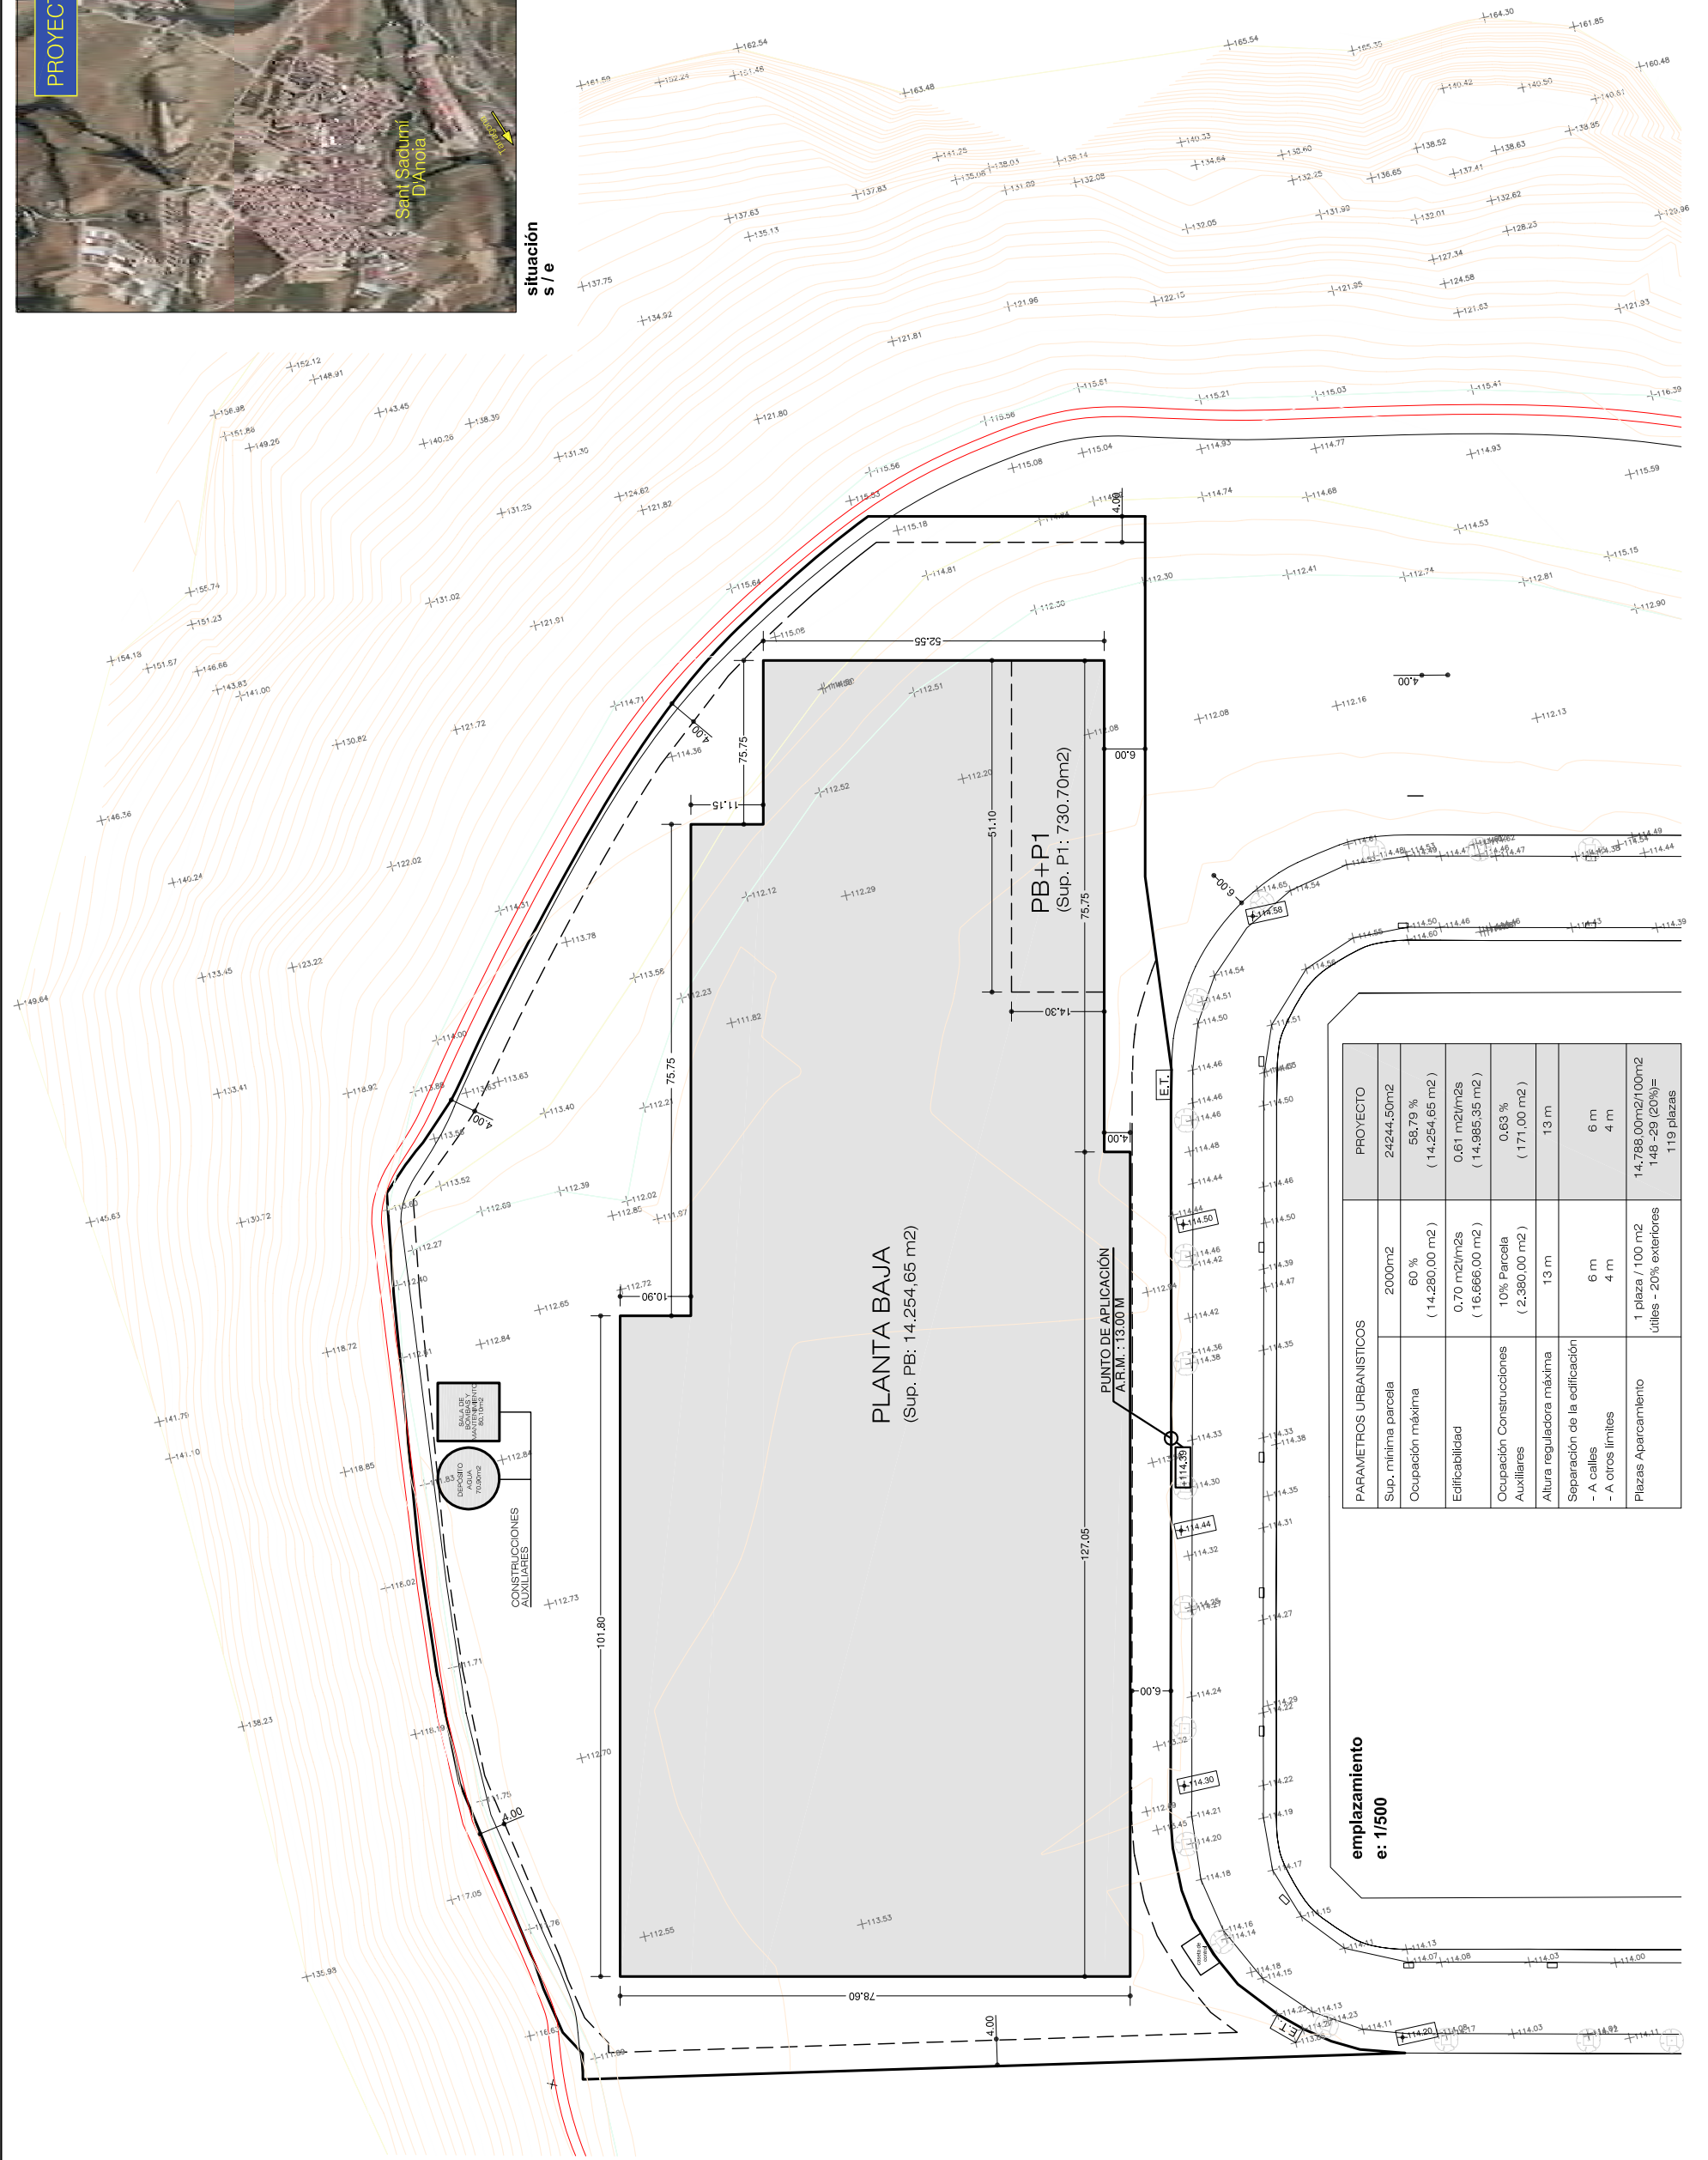


PARAMETROS URBANÍSTICOS		PROYECTO
Sup. mínima parcela	2000m2	24244,50m2
Ocupación máxima	60 % (14.280,00 m2)	58,79 % (14.254,65 m2)
Edificabilidad	0,70 m2/m2s (16.666,00 m2)	0,61 m2/m2s (14.985,35 m2)
Ocupación Construcciones Auxiliares	10% Parcela (2.380,00 m2)	0,63 % (171,00 m2)
Altura reguladora máxima	13 m	13 m
Separación de la edificación - A calles - A otros límites	6 m 4 m	6 m 4 m
Plazas Aparcamiento	1 plaza / 100 m2 útiles - 20% exteriores	14,788,00m2/100m2 148 - 29 (20%)= 119 plazas

emplazamiento
e: 1/500

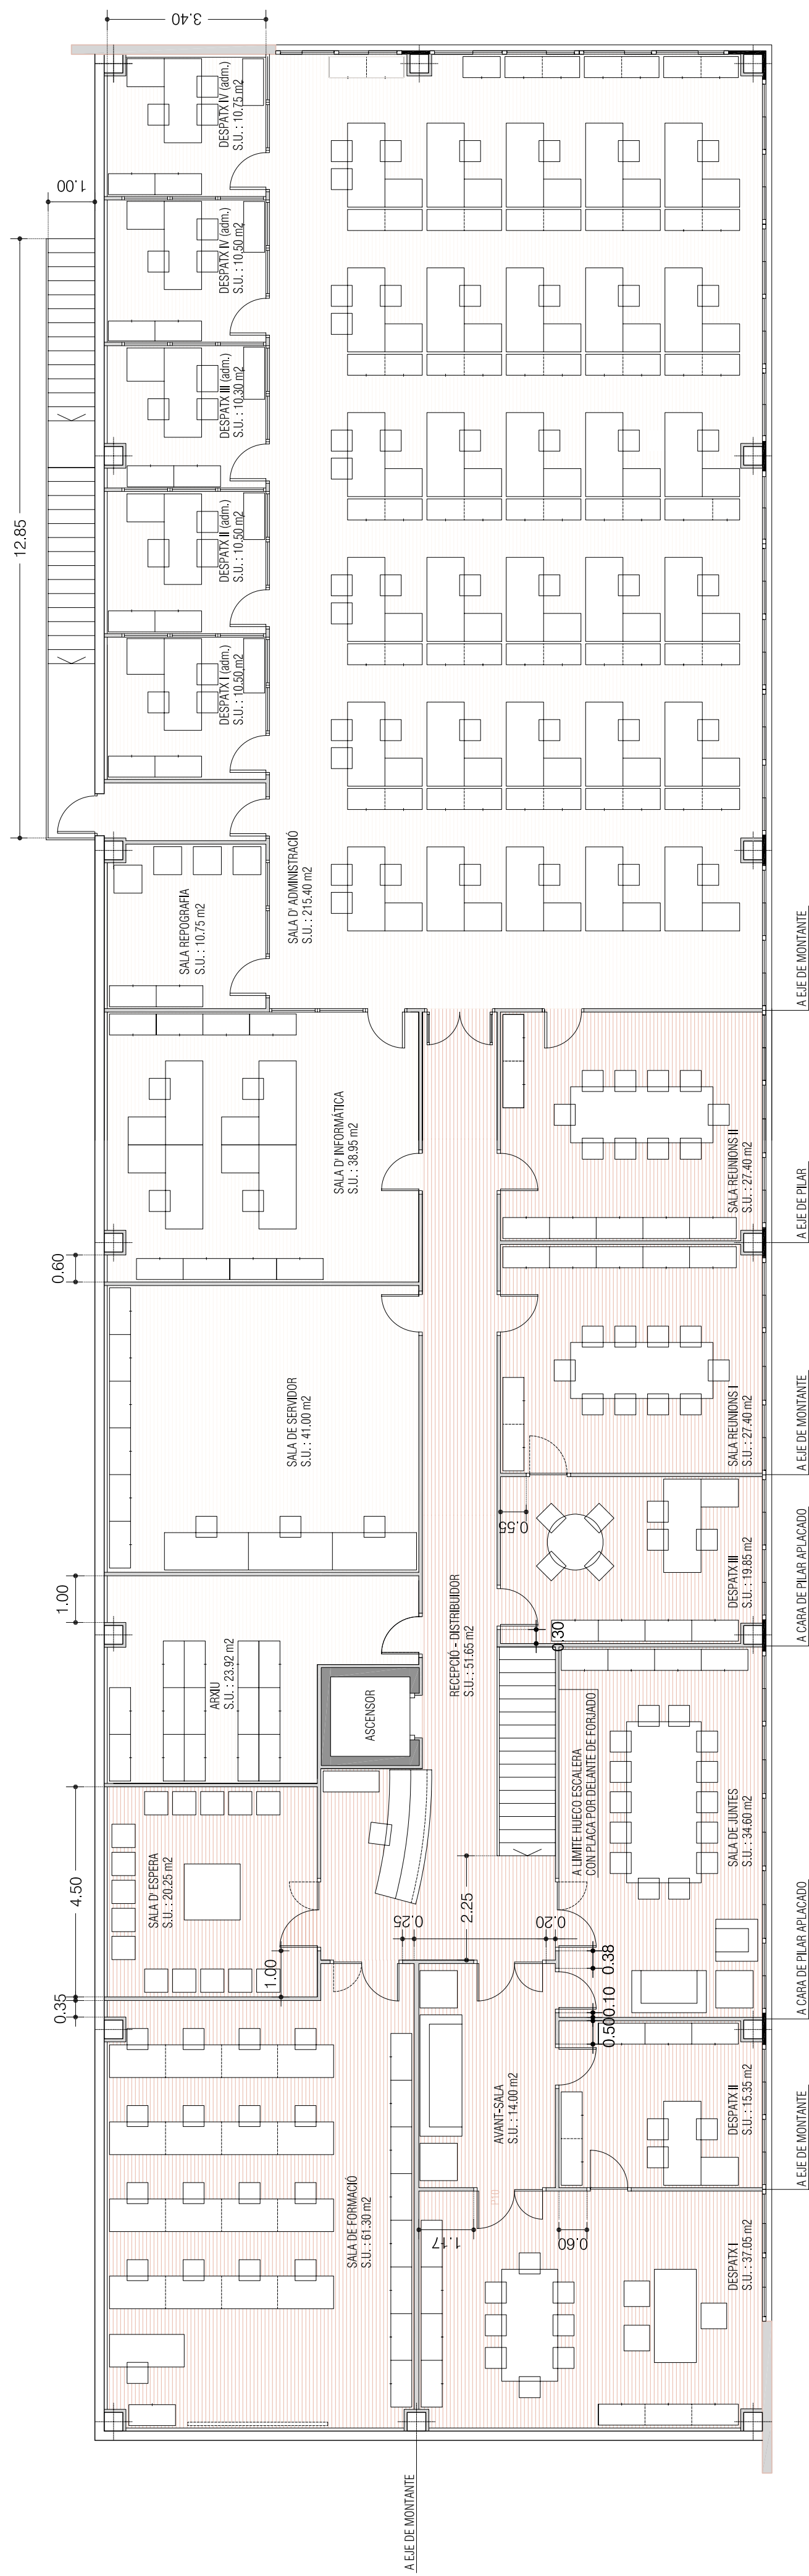

PLANTA PRIMERA

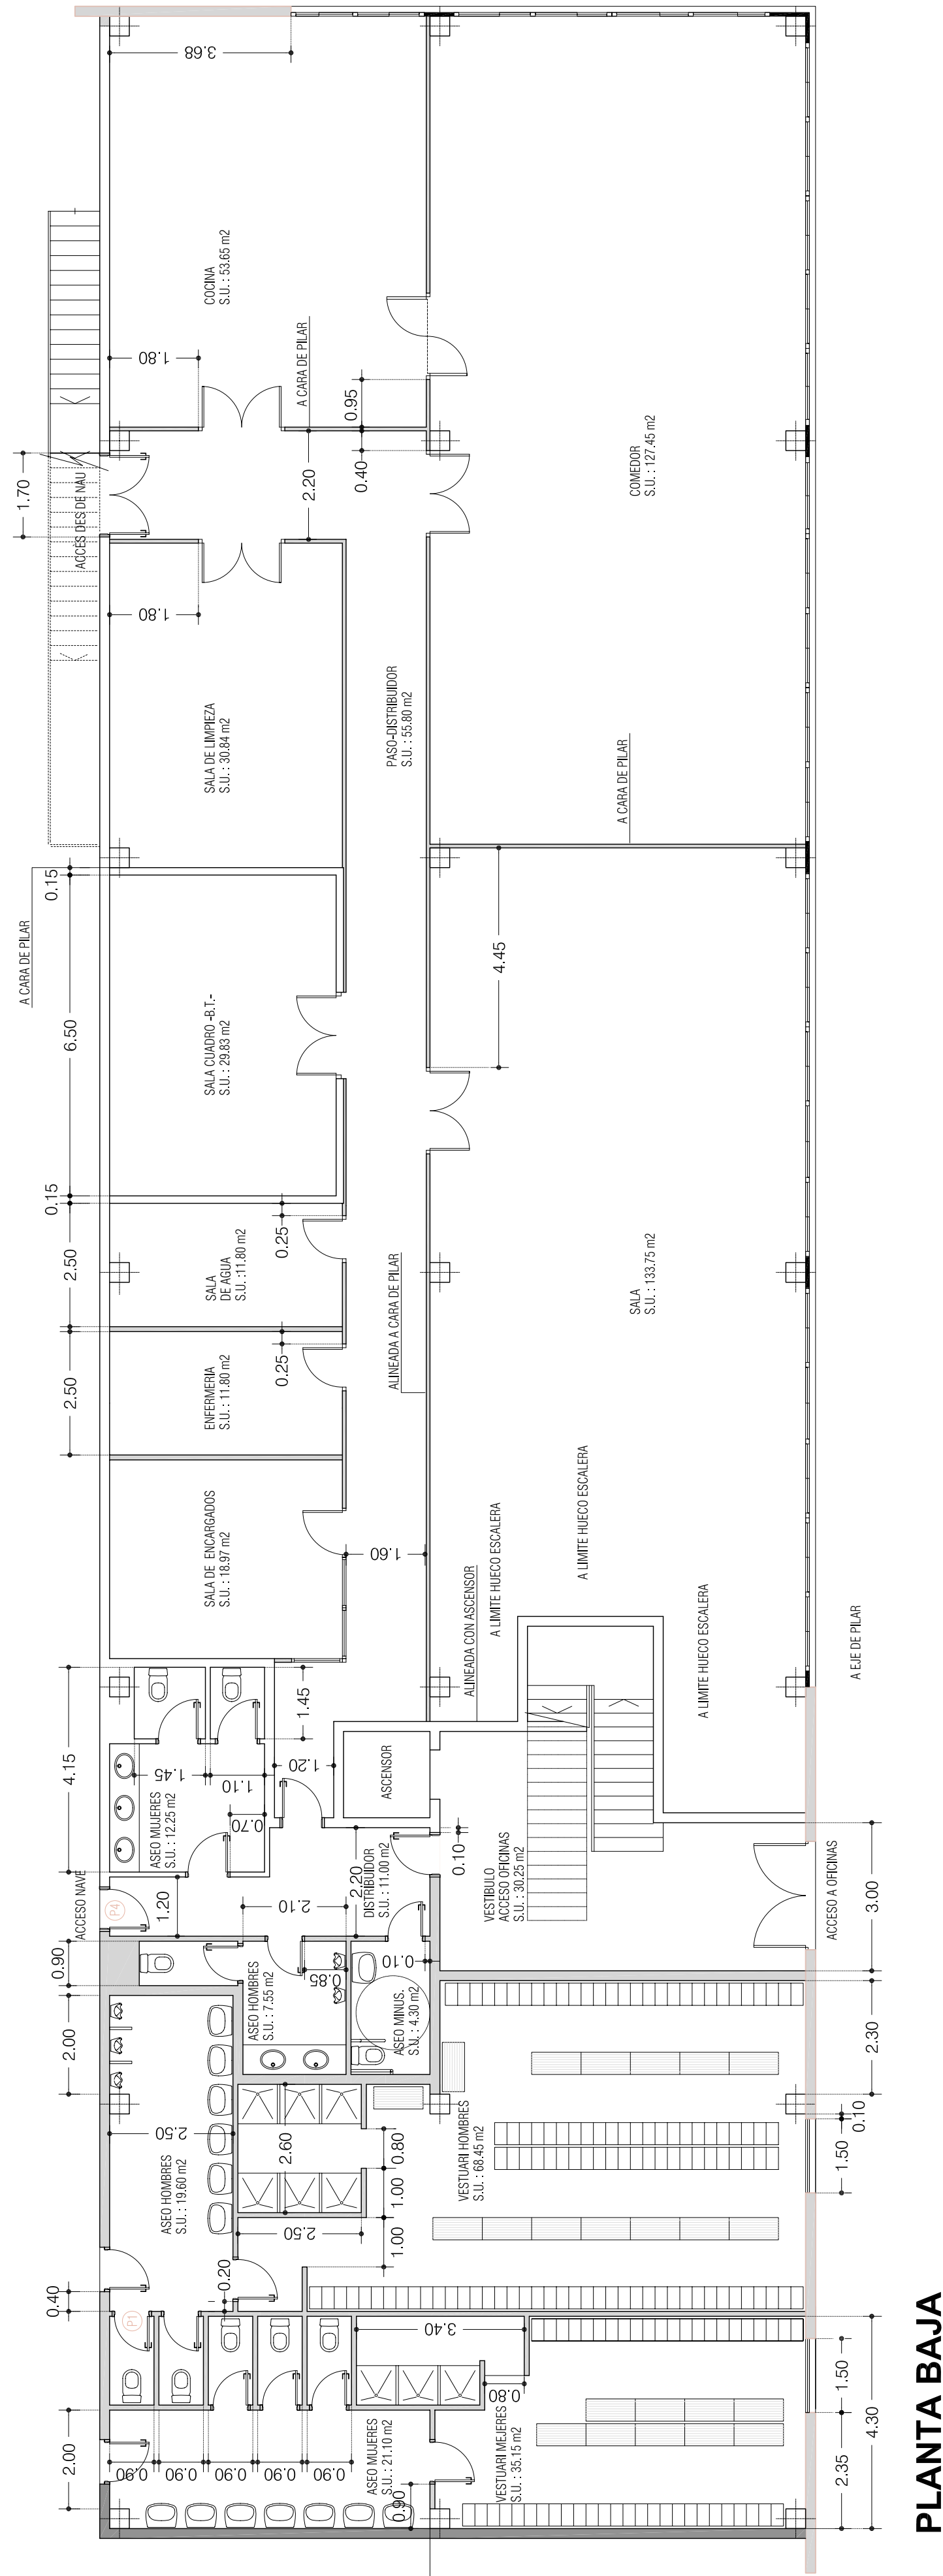

PLANTA BAJA



proyecto

PROYECTO "AS BUILT",
DE NAVE INDUSTRIAL

situación

PARCELA MI-2.2 DEL POLÍGONO INDUSTRIAL "MOLÍ DEL RACÓ", SANT SADURNÍ D'ANOIA. BARCELONA

plano

**ZONA OFICINAS.
SECTOR F.
PLANTA BAJA Y
PLANTA PRIMERA**

no plano

8 ABRIL 2008

revisión

nº proyecto	escala
-------------	--------

nº proyecto	escala
1	1/100

el arquitecto

JUAN IGNACIO SANCHEZ SOLER


la propiedad


INBISA GRUPO EMPRESARIAL, S.L.



DEPÓSIT D'AIGUA
PROTECCIÓ CONTRA INCENDIS

SALA DE BOMBAS Y
PROTECCIÓ CONTRA INCENDIS

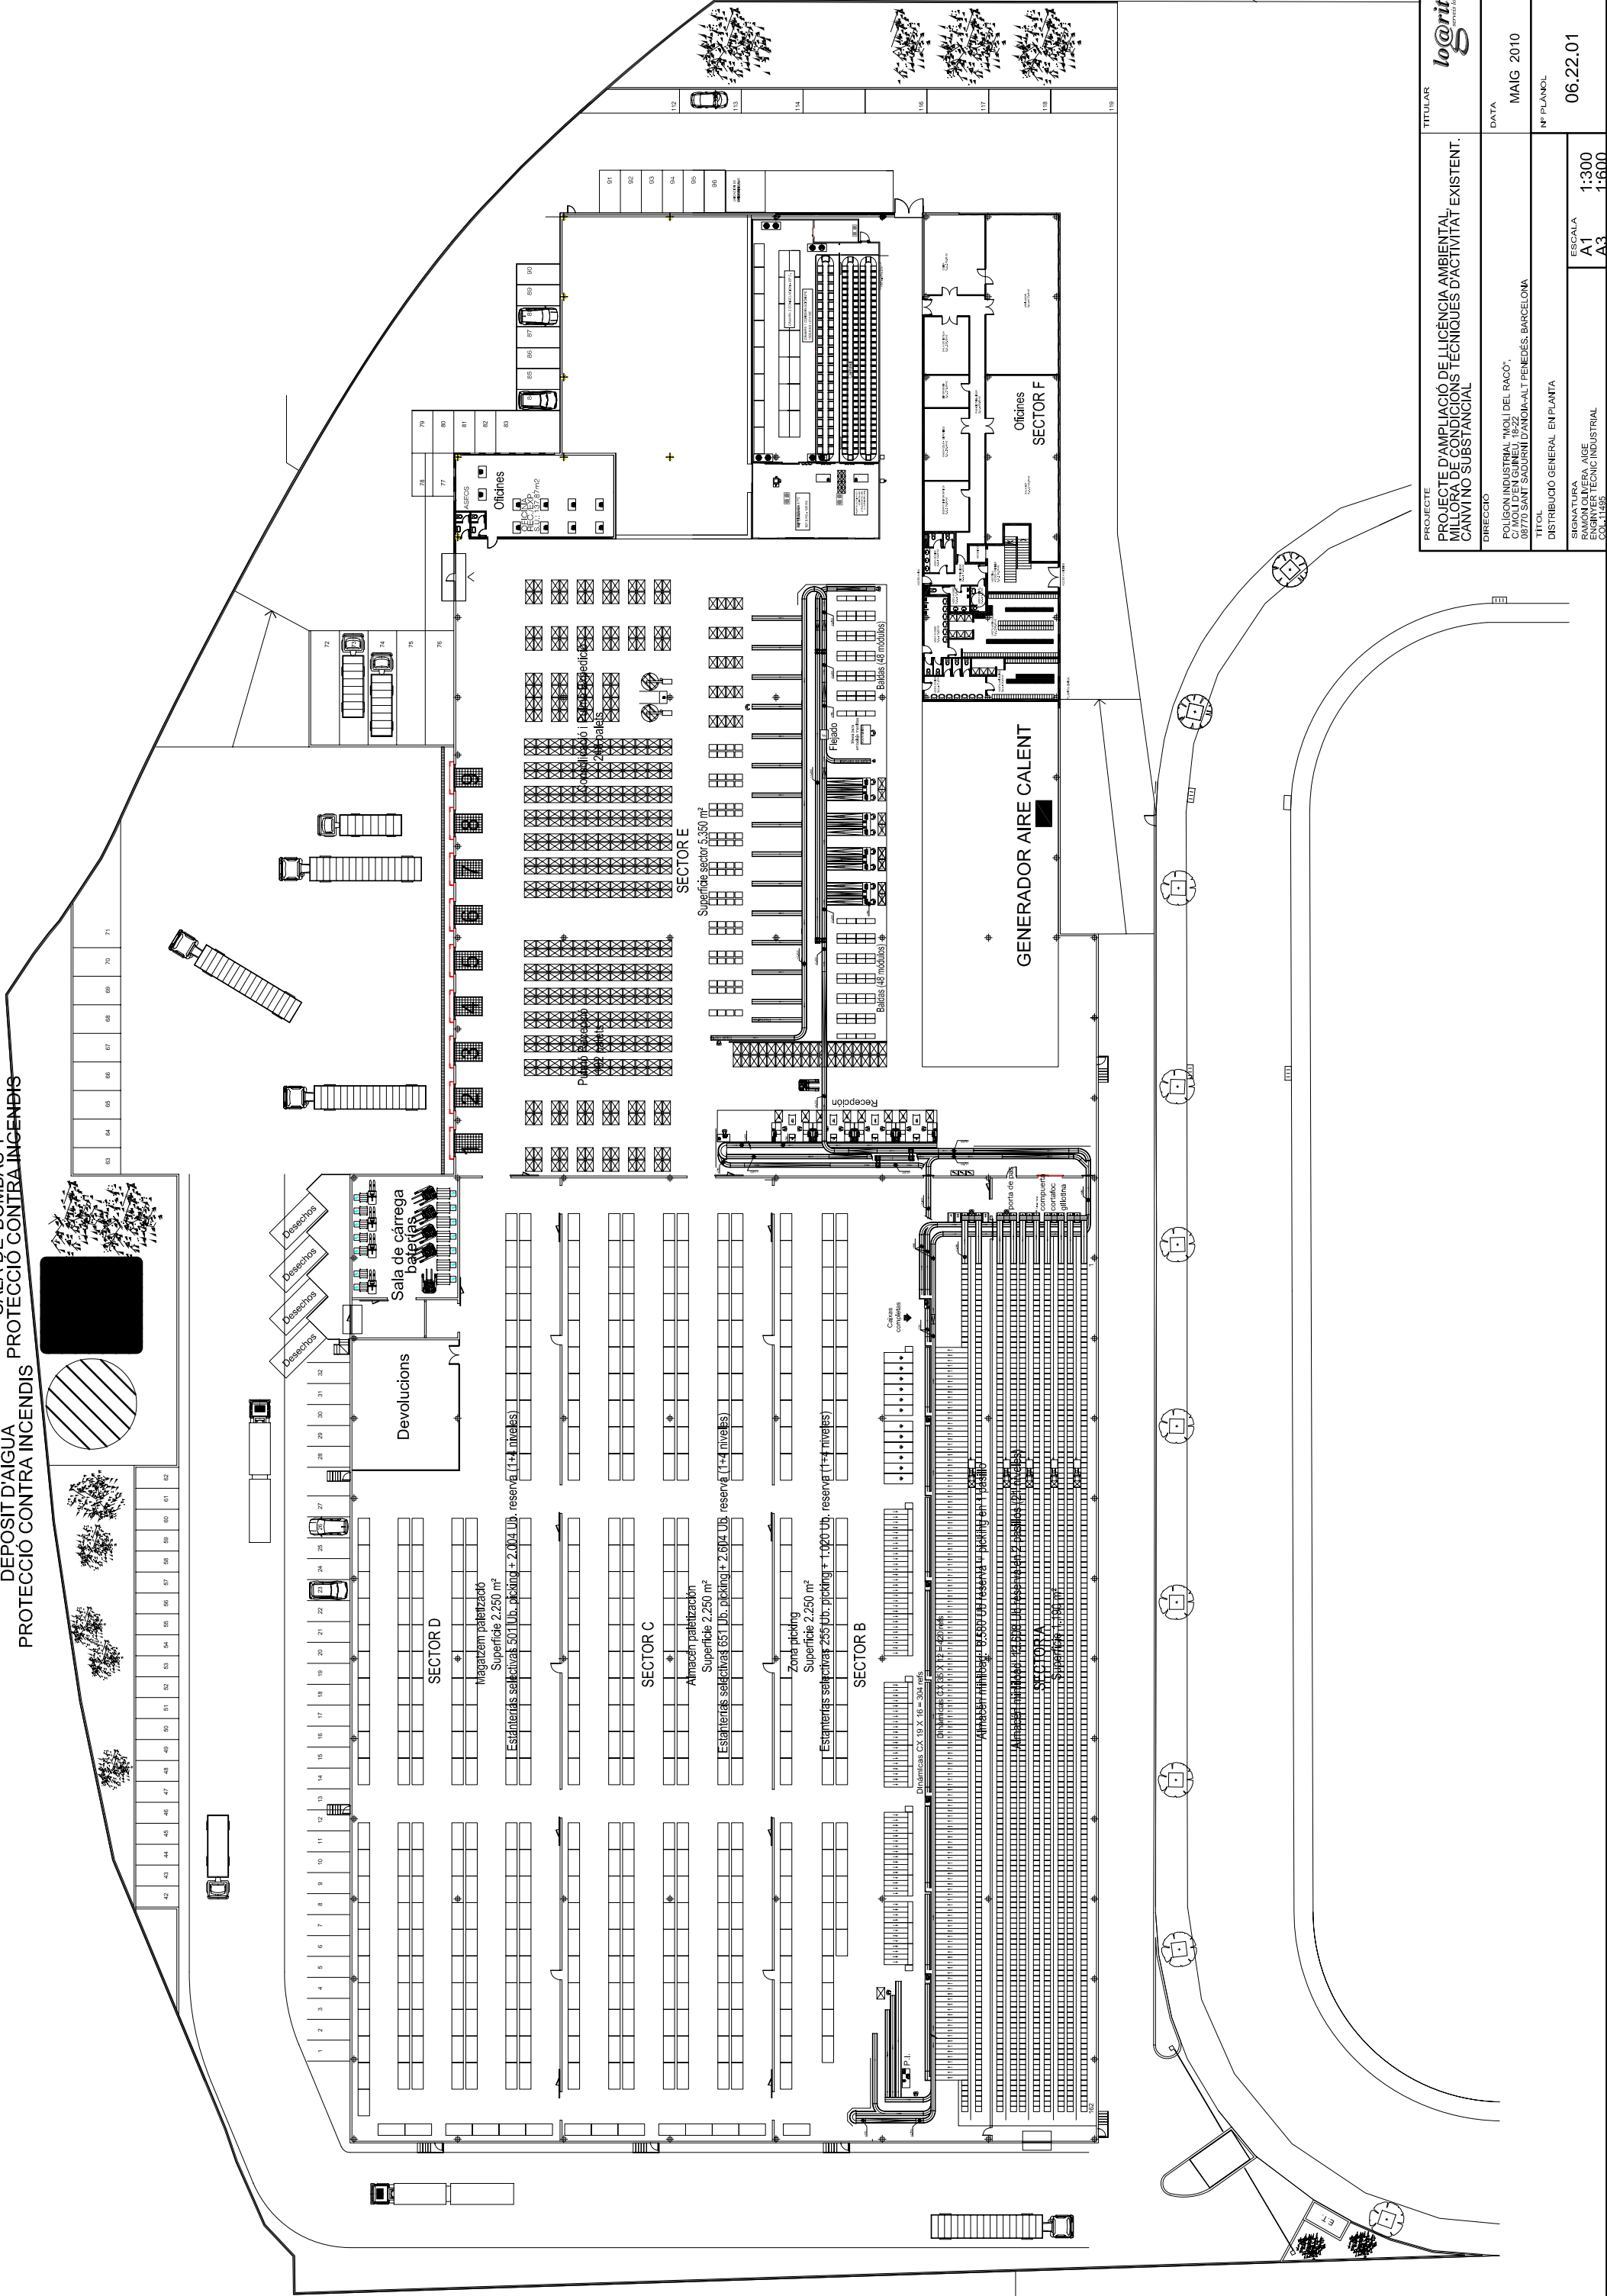

PROJECTE D'AMPLIACIÓ DE LICÈNCIA AMBIENTAL		DATA	
MILLORA DE CONDICIONS TÈCNiques D'ACTIVITAT EXISTENT.			
CANVI NO SUBSTANCIAL			
DIRECCIÓ		DATA	MAIG 2010
TÍTOL		Nº PLÀNOL	06.22.01
DISTRIBUCIÓ GENERAL EN PLANTA			
SIGNATURA		ESCALA	1:300
RAMON OLIVERA, INGE		A1	
ENYER DE TÈCNIC INDUSTRIAL		A3	1:600
504.11495			