



PLANTA
Escala 1:300

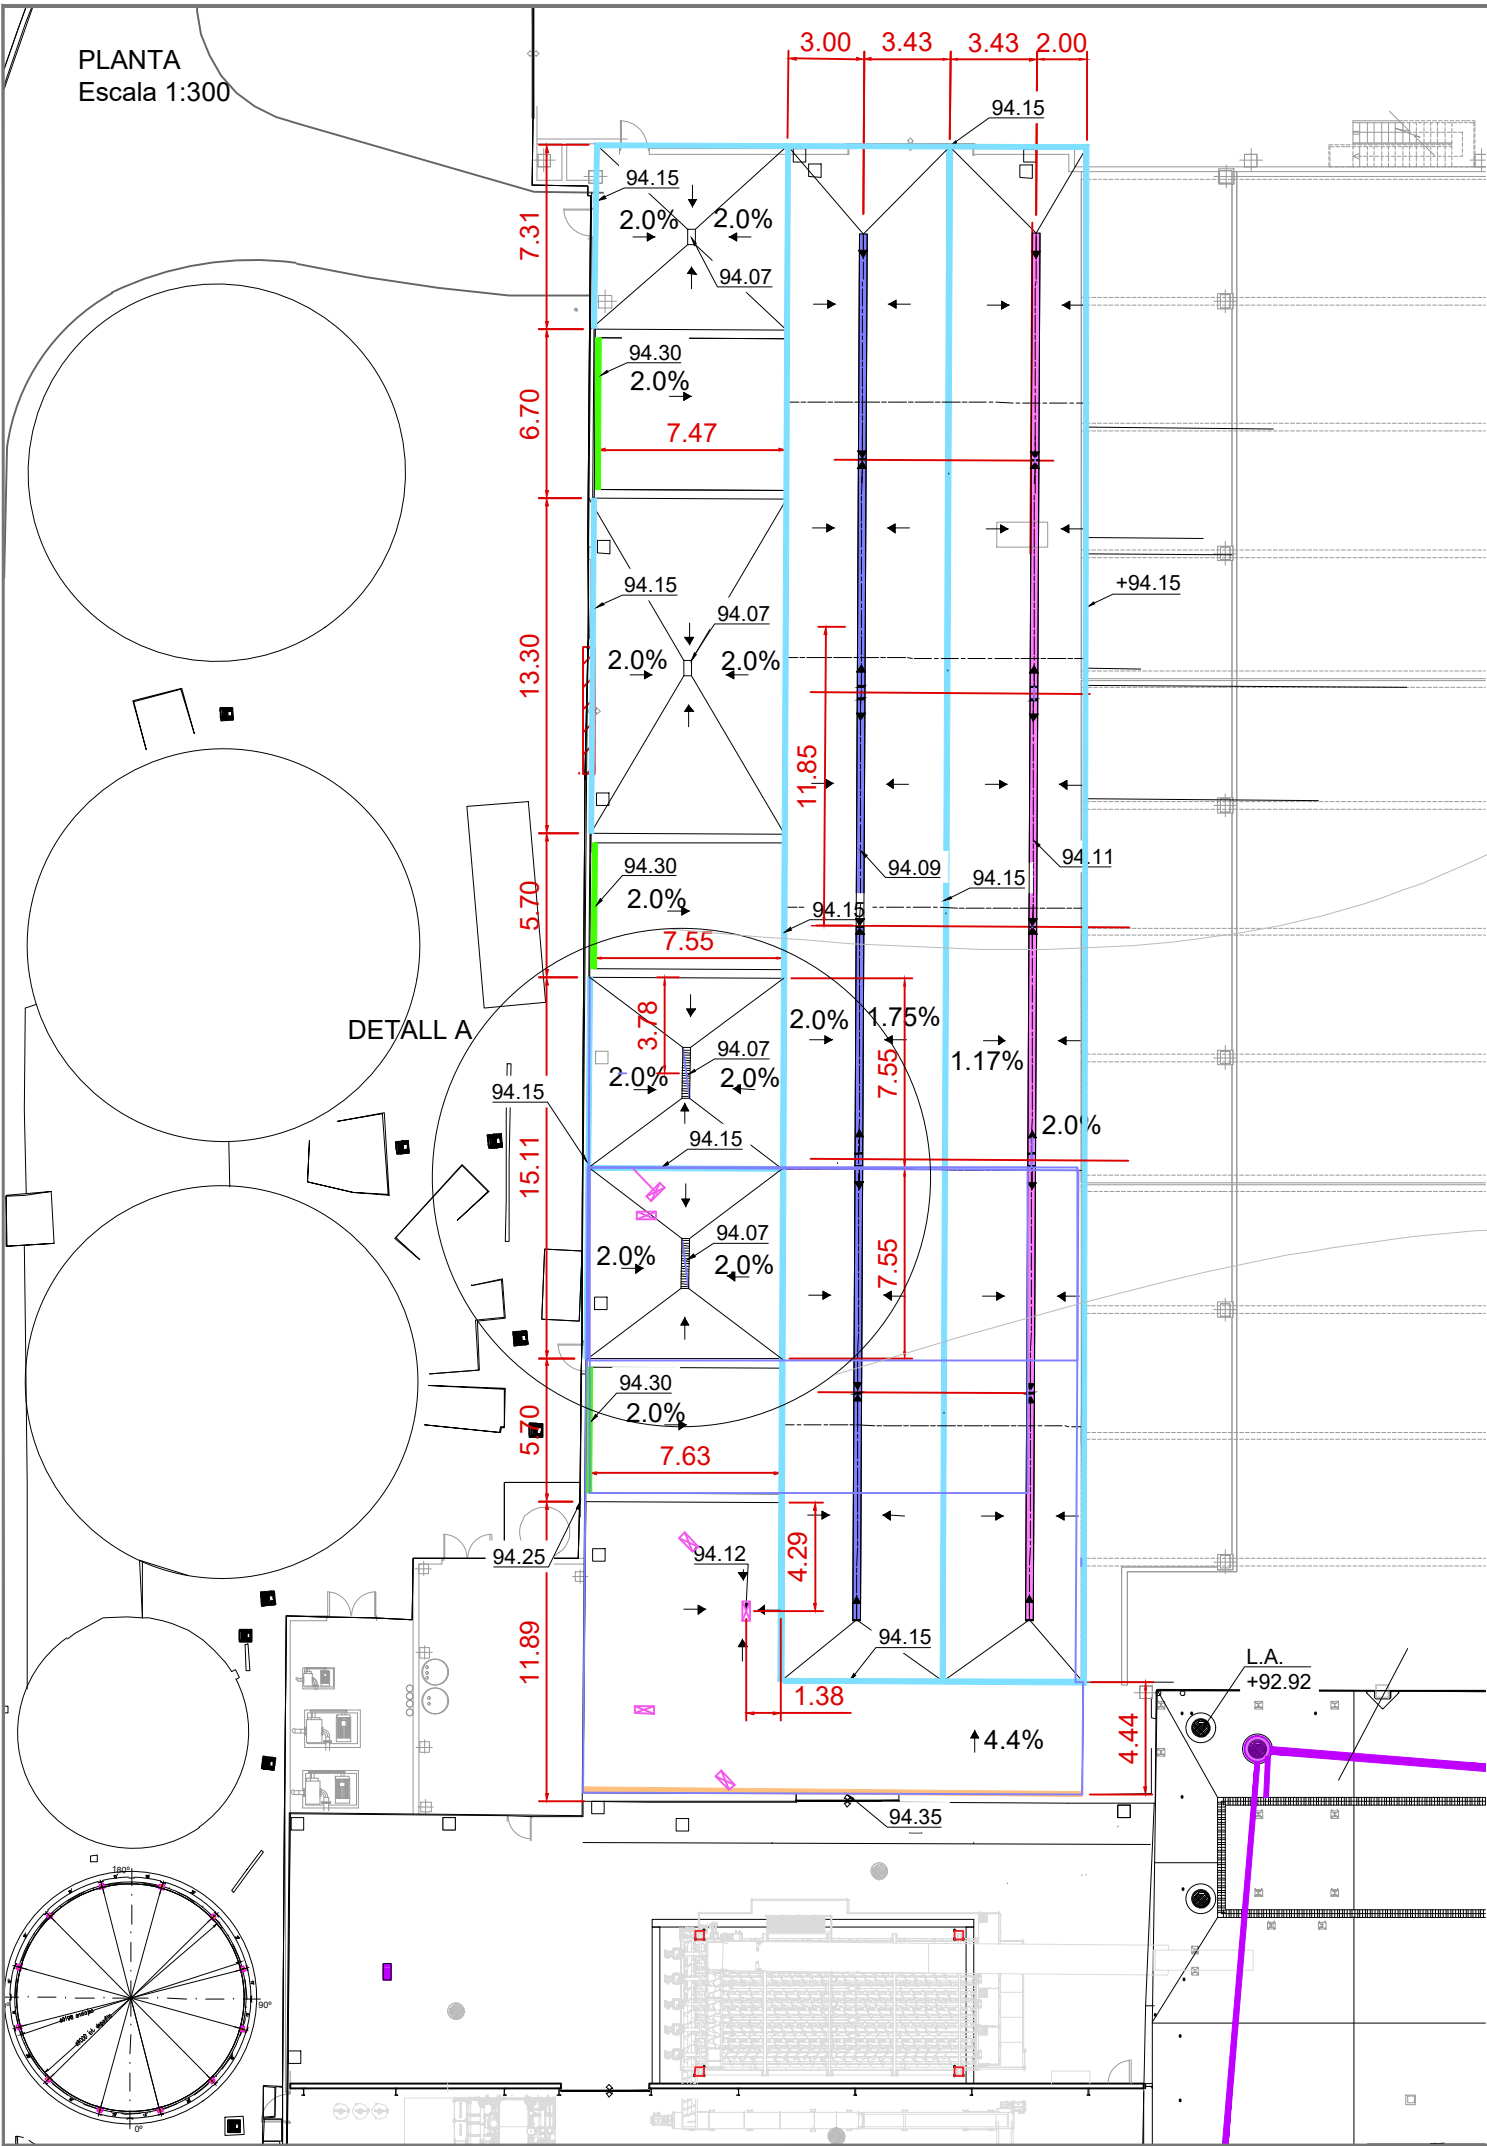

DETALL A
Escala 1:150

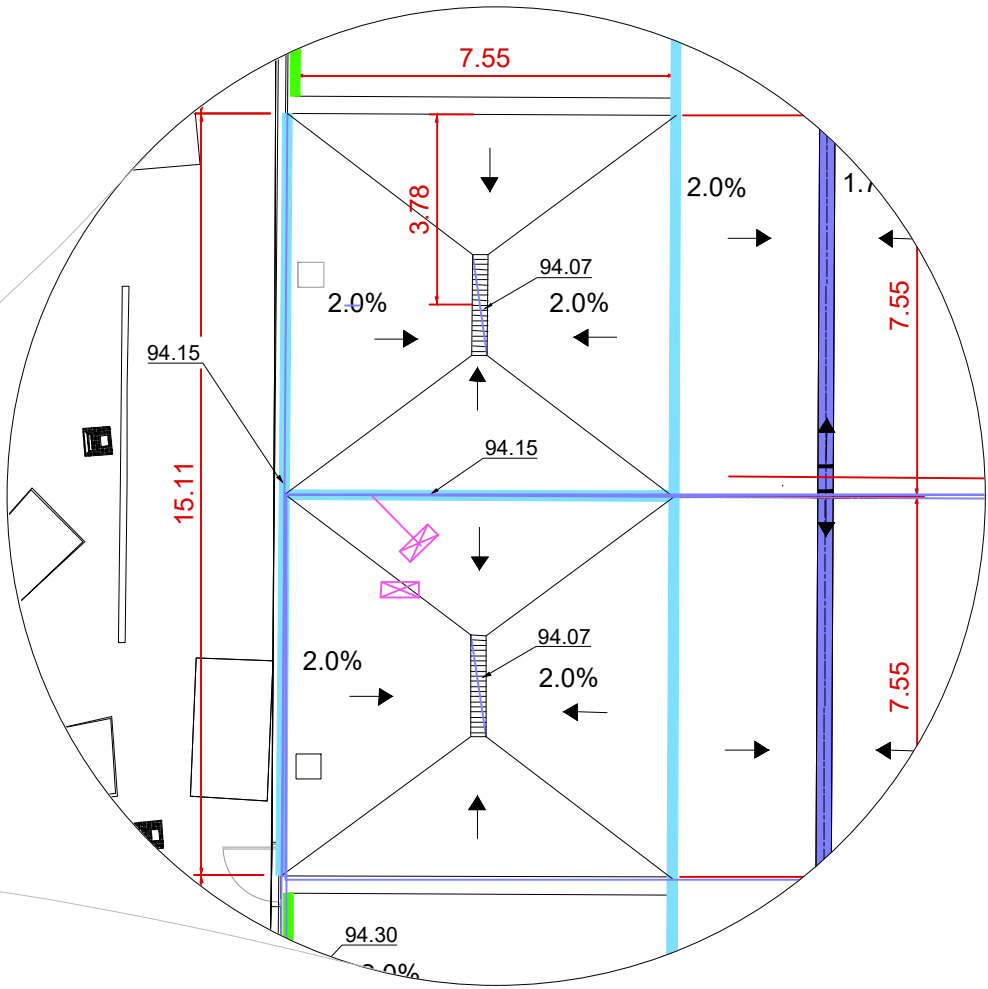

Director/a obra La Propietat

Xxxx Xxxx Xxxx Ingeniero industrial Nº colegiado: xxxxx Barcelona, XXX de 2023			
d			
c	COTES I PENDENTS	ACB	21/07/25
b	COTES I PENDENTS	ACB	16/07/25
a	DESPLAÇAMENT MURS	OB	09.07.25
0	EMISSIÓ ORIGINAL	OB	27.06.25
	MODIFICACIONS	DIB. REV.	DATA

FICHTNER
RECUPERACION DE ENERGIA

CALAF
CONSTRUCTORA

CLIENT: Consorci per a la Gestió dels Residus del Vallès Oriental

OBRA: PROJECTE D'AMPLIACIÓ DE LA DIGESTIÓ ANAERÒBIA I COMPOSTATGE DEL CENTRE COMARCAL DE TRACTAMENT DE RESIDUS DEL VALLÈS ORIENTAL. F1

PROJECTE OBRA


NOM DEL PLÀNOL:
NOU PAVIMENT I RECOLLIDES
NAU DE TÚNELS - PAVIMENT SENSE MAQUINES
PLANTA

EXPEDIENT: 25.391

ESCALA A3: 1/300

Nº. PLÀNOL: P576.02.CAL.P.C162.1

FITXER: C:\Users\jacals\OneDrive - CALAF GRUP 1964 SL\2217- CONSORCI GESTIO RESIDUS VALLÈS ORIENTAL\7 LLURAMENT-FINAL OBRA\03_As Built 1A\As-Built Recollidó Final LA_ROOT\P576.02.CAL.P.C162_Nau De Tunels

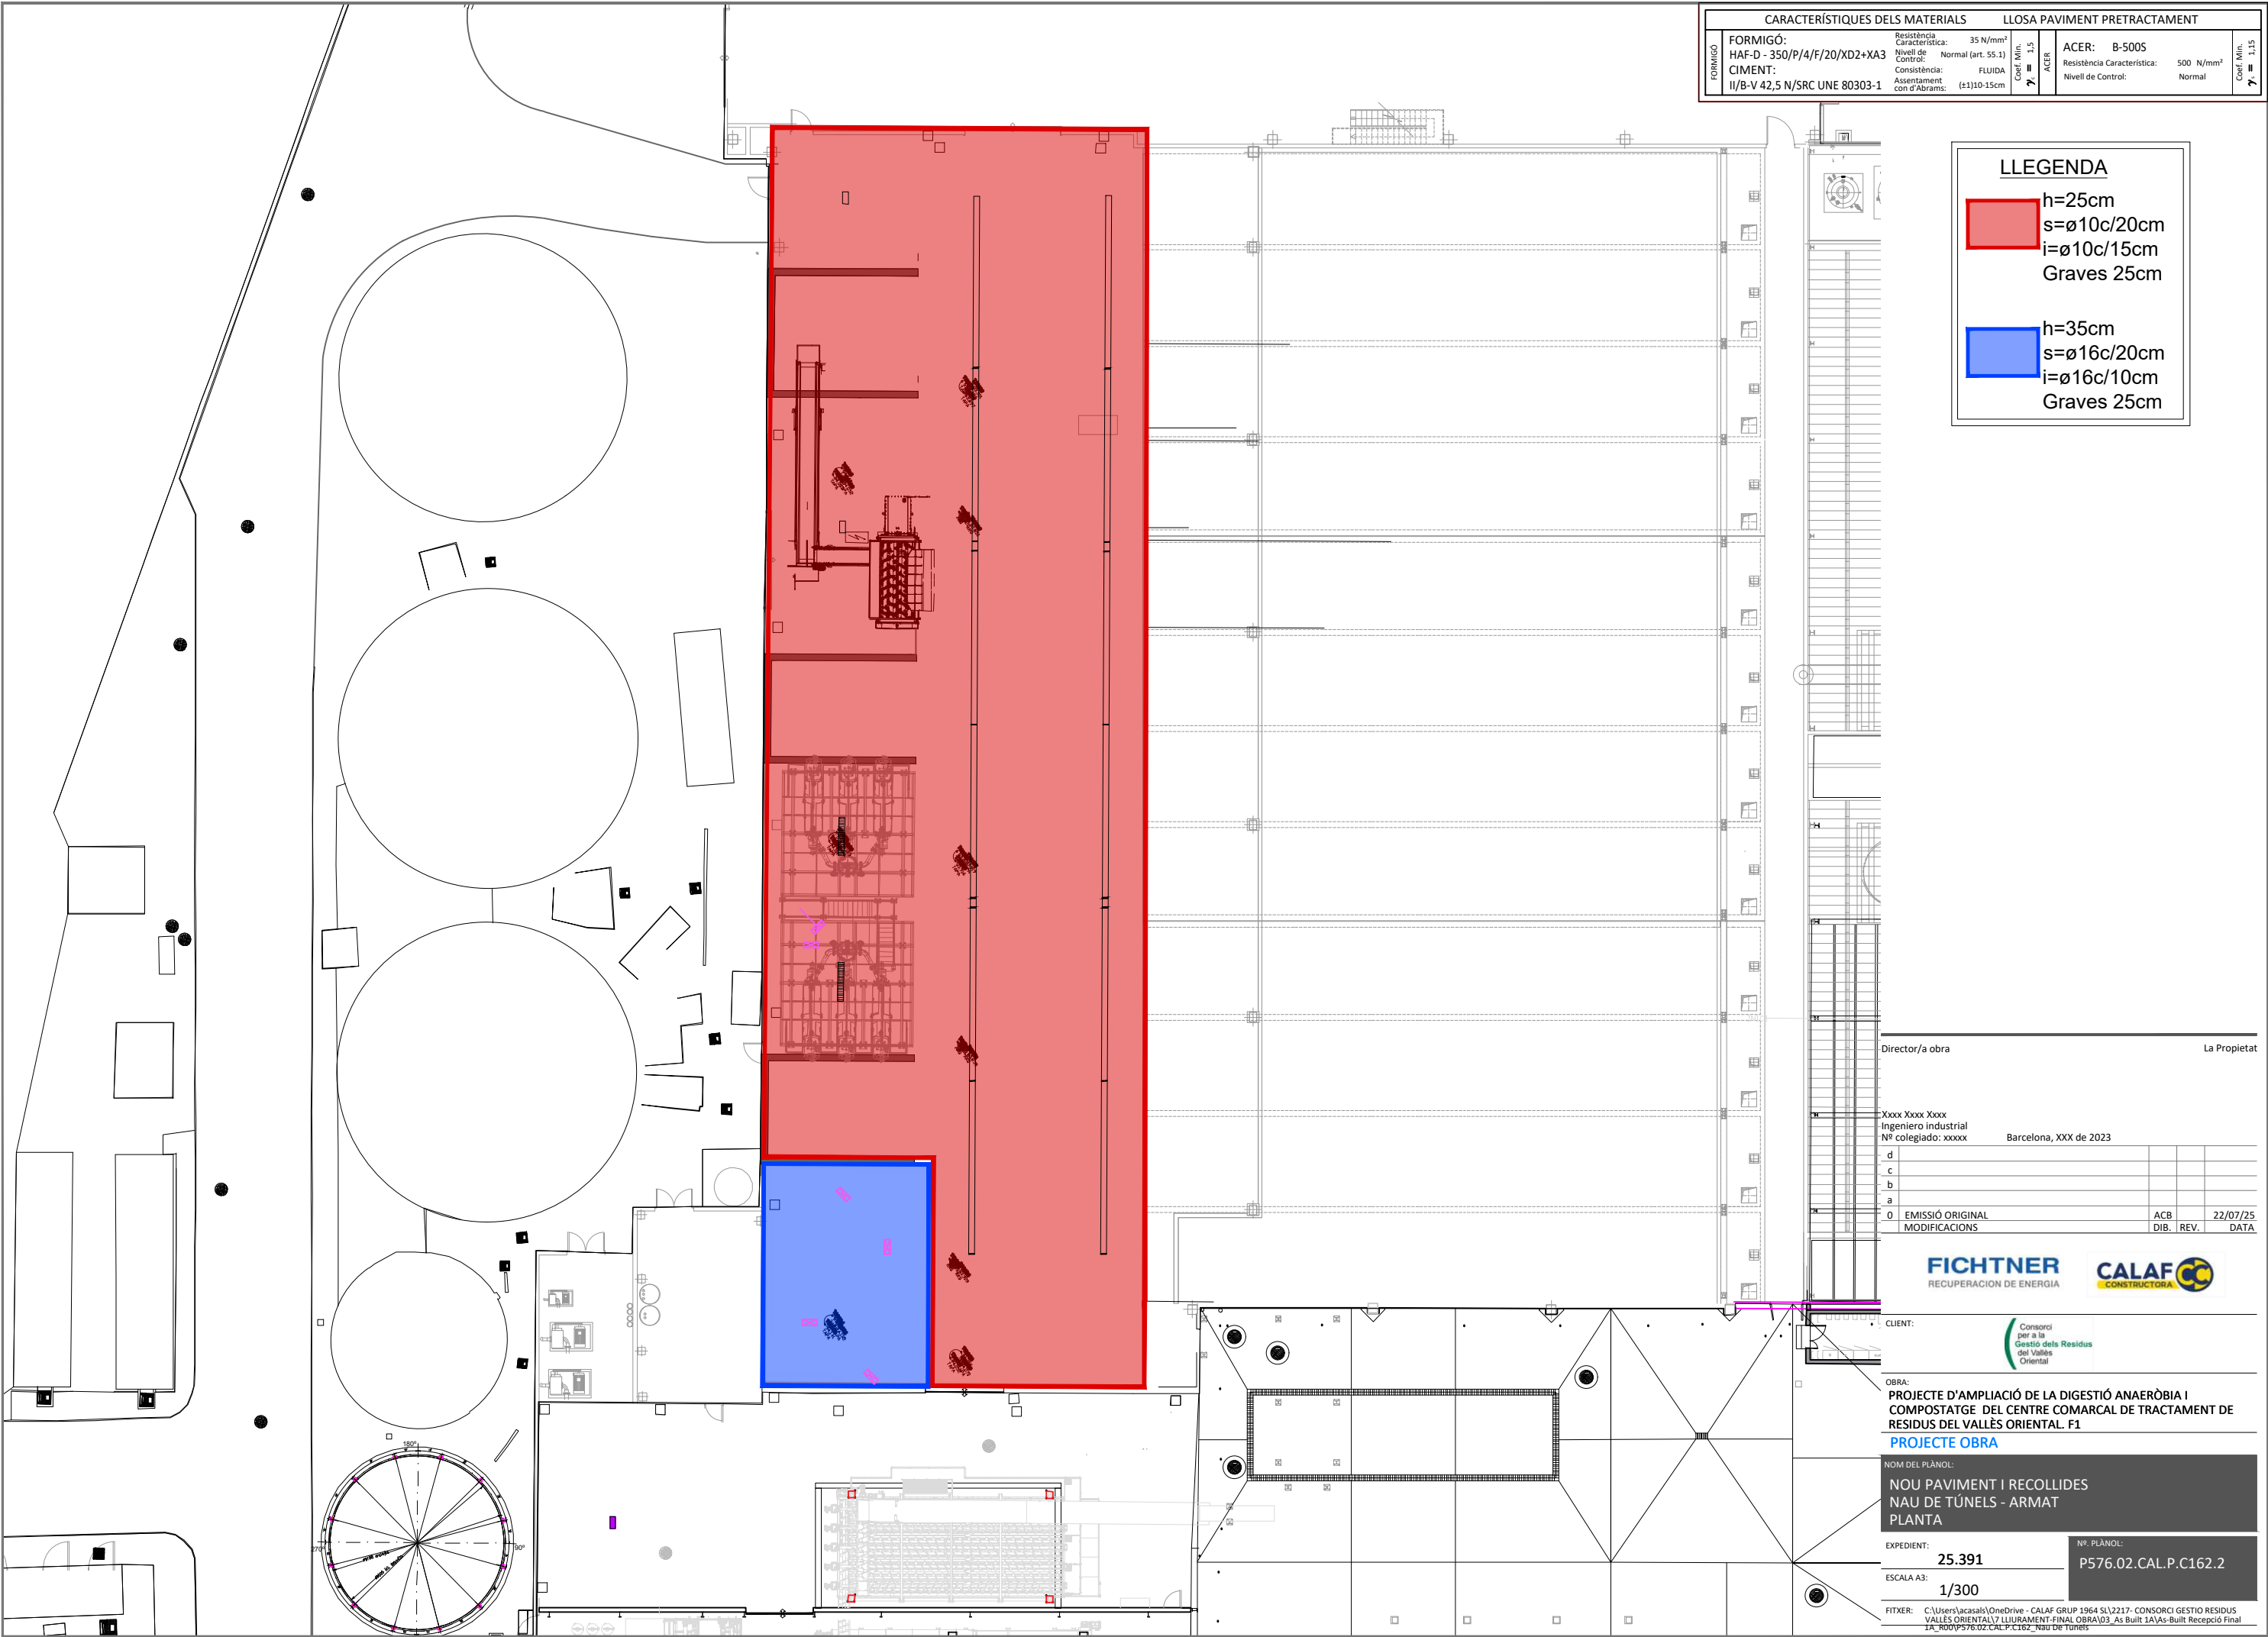

CARACTERÍSTIQUES DELS MATERIALS				LLOSA PAVIMENT PRETRACTAMENT			
FORMIGÓ	FORMIGÓ:	Resistència	35 N/mm²	ACER	ACER:	B-500S	Coef. Min. $\gamma_s = 1,15$
	HAF-D - 350/P/4/F/20/XD2+XA3	Característica:	Normal (art. 55.1)		Resistència Característica:	500 N/mm²	
	CIMENT:	Nivell de Control:	FLUIDA		Nivell de Control:	Normal	
	II/B-V 42,5 N/SRC UNE 80303-1	Assentament con d'Abrams:	(±1)10-15cm				

LLEENDA

h=25cm
s=ø10c/20cm
i=ø10c/15cm
Graves 25cm

h=35cm
s=ø16c/20cm
i=ø16c/10cm
Graves 25cm

Director/a obra La Propietat

Xxxx Xxxx Xxxx		Ingeniero industrial		Nº colegiado: xxxxx		Barcelona, XXX de 2023	
d							
c							
b							
a							
0	EMISSION ORIGINAL		ACB	22/07/25			
	MODIFICACIONES		DIB. REV.	DATA			



CLIENT: Consorci per a la Gestió dels Residus del Vallès Oriental


OBRA: PROJECTE D'AMPLIACIÓ DE LA DIGESTIÓ ANAERÒBIA I COMPOSTATGE DEL CENTRE COMARCAL DE TRACTAMENT DE RESIDUS DEL VALLÈS ORIENTAL. F1
PROJECTE OBRA

NOM DEL PLÀNOL:
NOU PAVIMENT I RECOLLIDES
NAU DE TÚNELS - ARMAT
PLANTA

EXPEDIENT: 25.391
ESCALA A3: 1/300

Nº. PLÀNOL:
P576.02.CAL.P.C162.2

FITXER: C:\Users\acacal\OneDrive - CALAF GRUP 1964 SL\2217- CONSORCI GESTIO RESIDUS VALLÈS ORIENTAL\7 LLURAMENT-FINAL OBRA\03_As Built 1A\As-Built Recupció Final LA_ROOT\P576.02.CAL.P.C162_Nau De Tunels

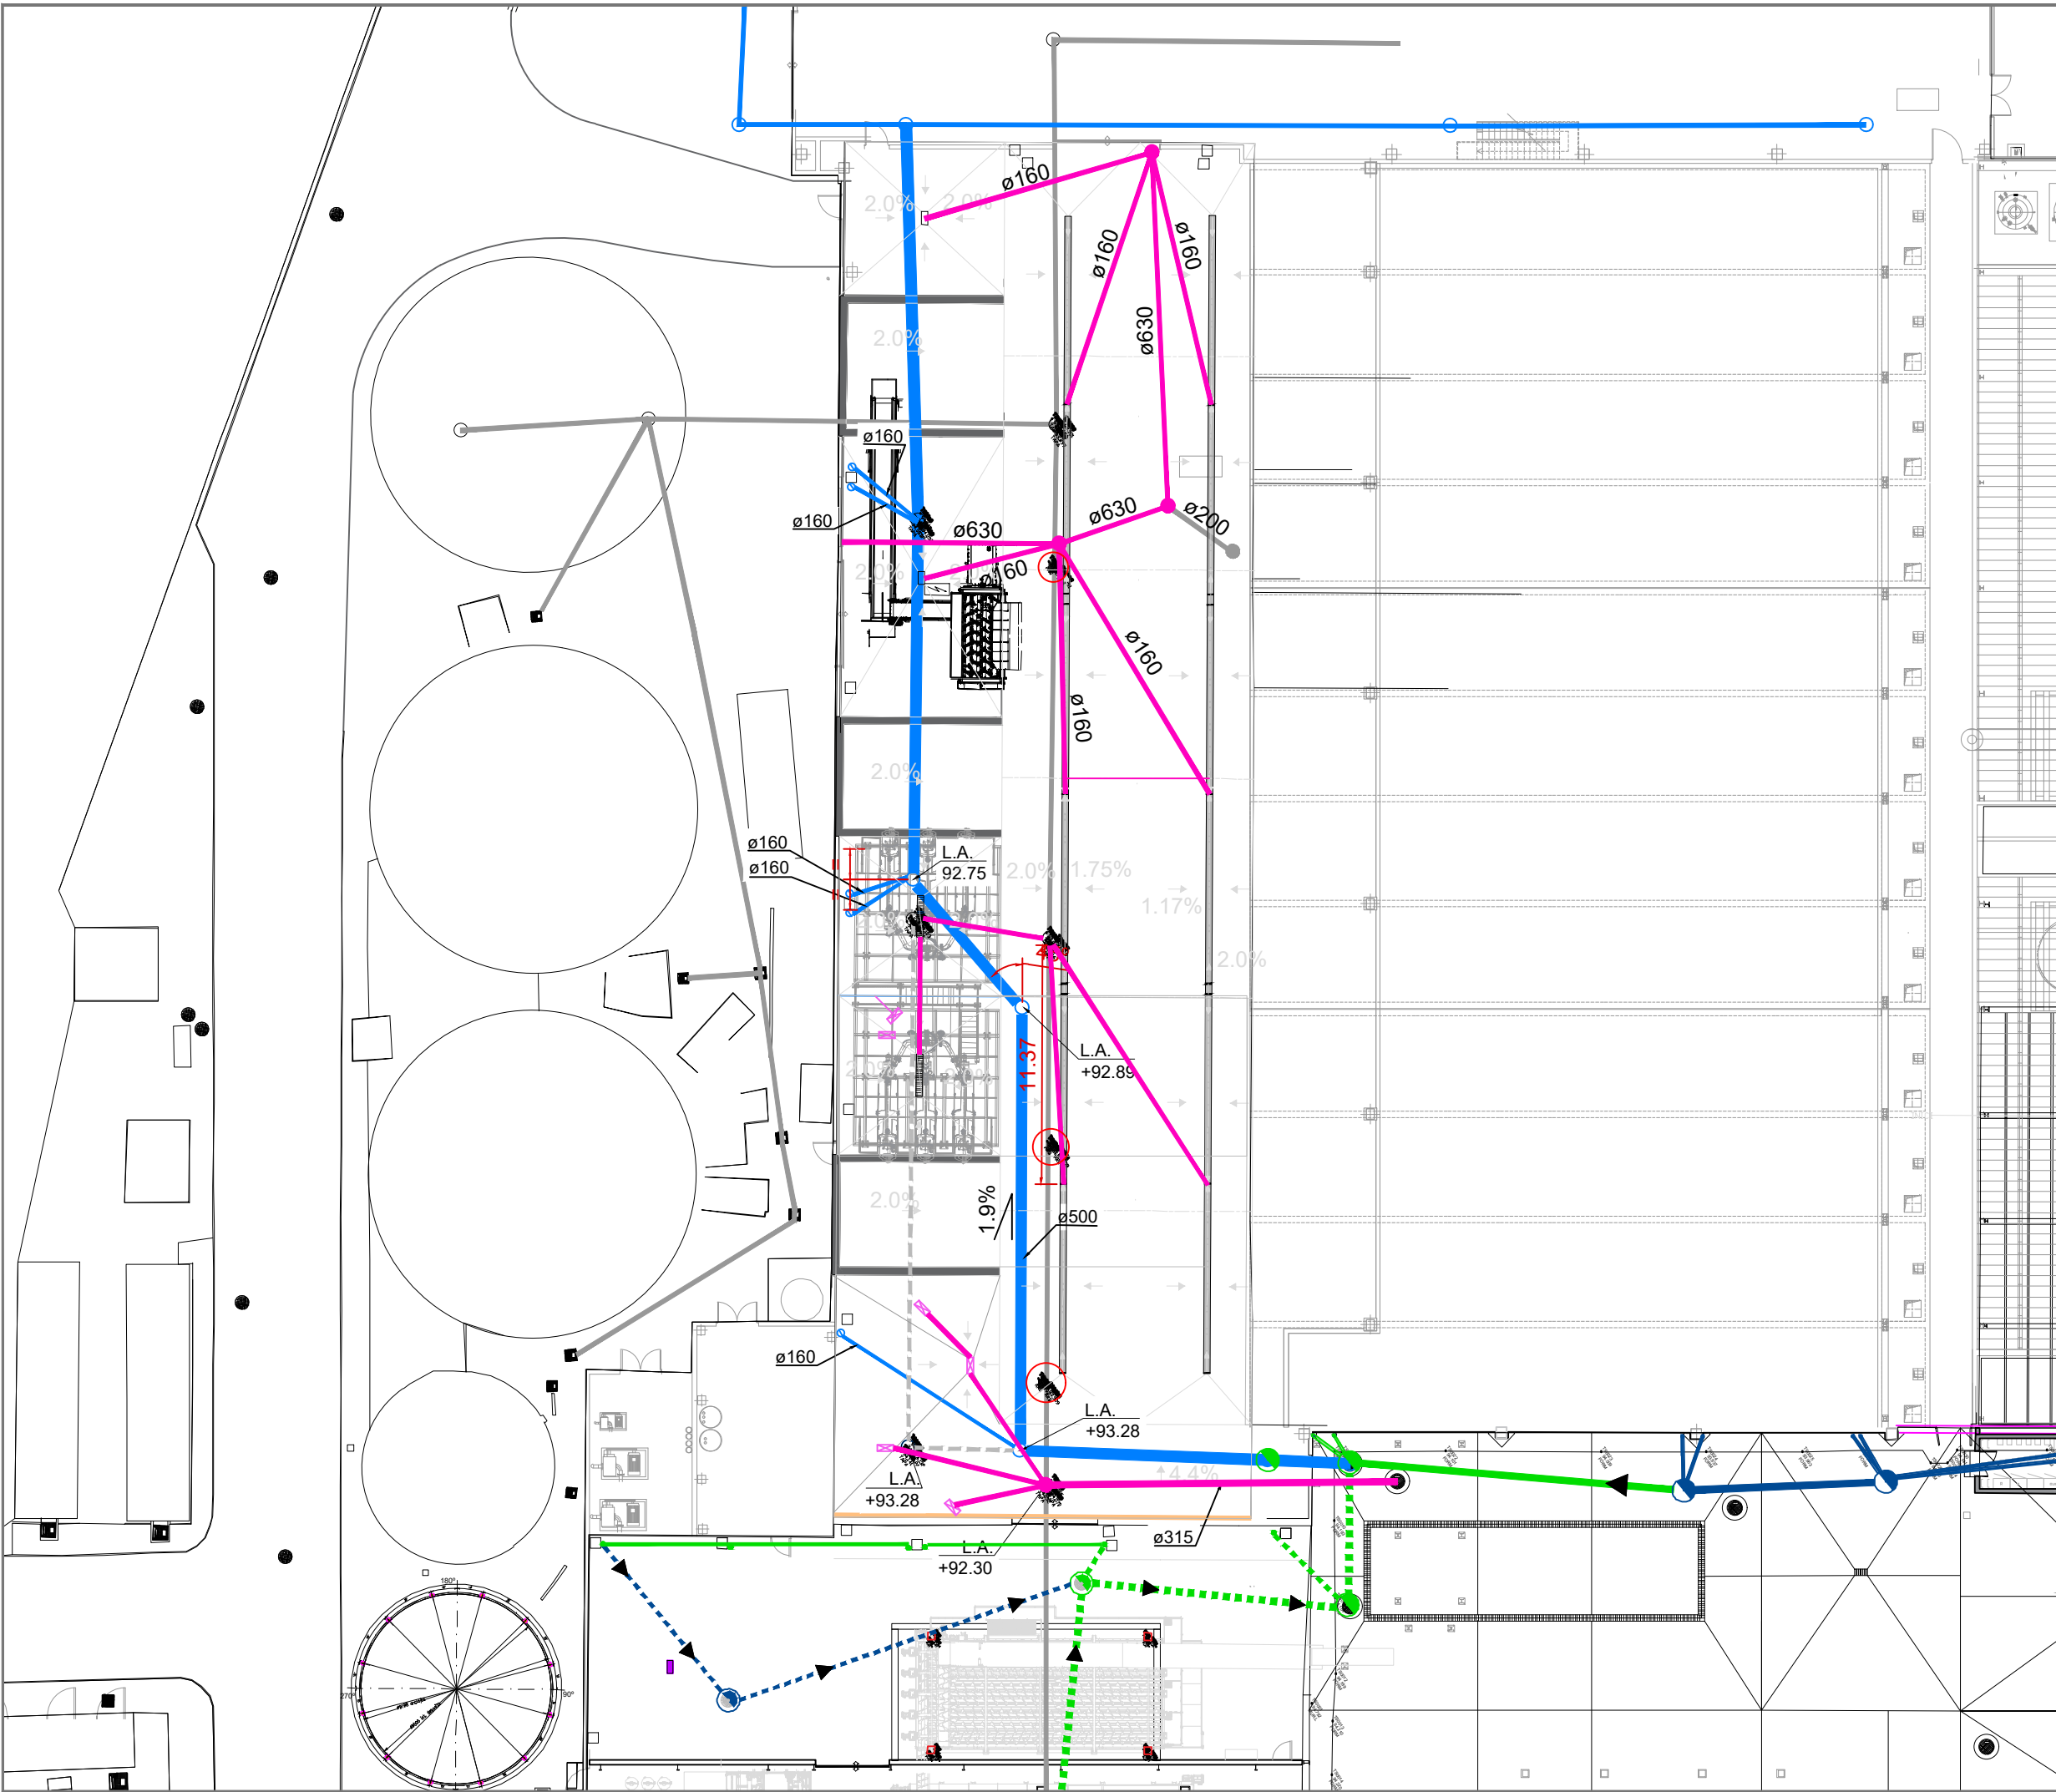

- Pluvials existent
- Lixiviats existent
- Nova xarxa lixiviats
- Connexió provisional a xarxa existent

Director/a obra La Propietat

Xxxx Xxxx Xxxx		Ingeniero industrial		Nº colegiado: xxxxx		Barcelona, XXX de 2023	
d							
c							
b							
a							
0	EMISSION ORIGINAL			ACB		28.07.25	
	MODIFICACIONES			DIB. REV.		DATA	



CLIENT: Consorci per a la Gestió dels Residus del Vallès Oriental

OBRA: PROJECTE D'AMPLIACIÓ DE LA DIGESTIÓ ANAERÒBIA I COMPOSTATGE DEL CENTRE COMARCAL DE TRACTAMENT DE RESIDUS DEL VALLÈS ORIENTAL. F1

NOM DEL PLÀNOL: XARXA DE COL·LECTORS NAU DE TÚNELS - PLUVIALS PLANTA

EXPEDIENT: 25.391 Nº PLÀNOL: P576.02.CAL.P.C162.3

ESCALA A3: 1/300
FITXER: C:\Users\jacasa\OneDrive - CALAF GRUP 1964 SL\2217- CONSORCI GESTIO RESIDUS VALLÈS ORIENTAL\7 LLURAMENT-FINAL OBRA\03_As Built 1A\As-Built Recepció Final LA_ROOT\P576.02.CAL.P.C162_Nau De Tunels