


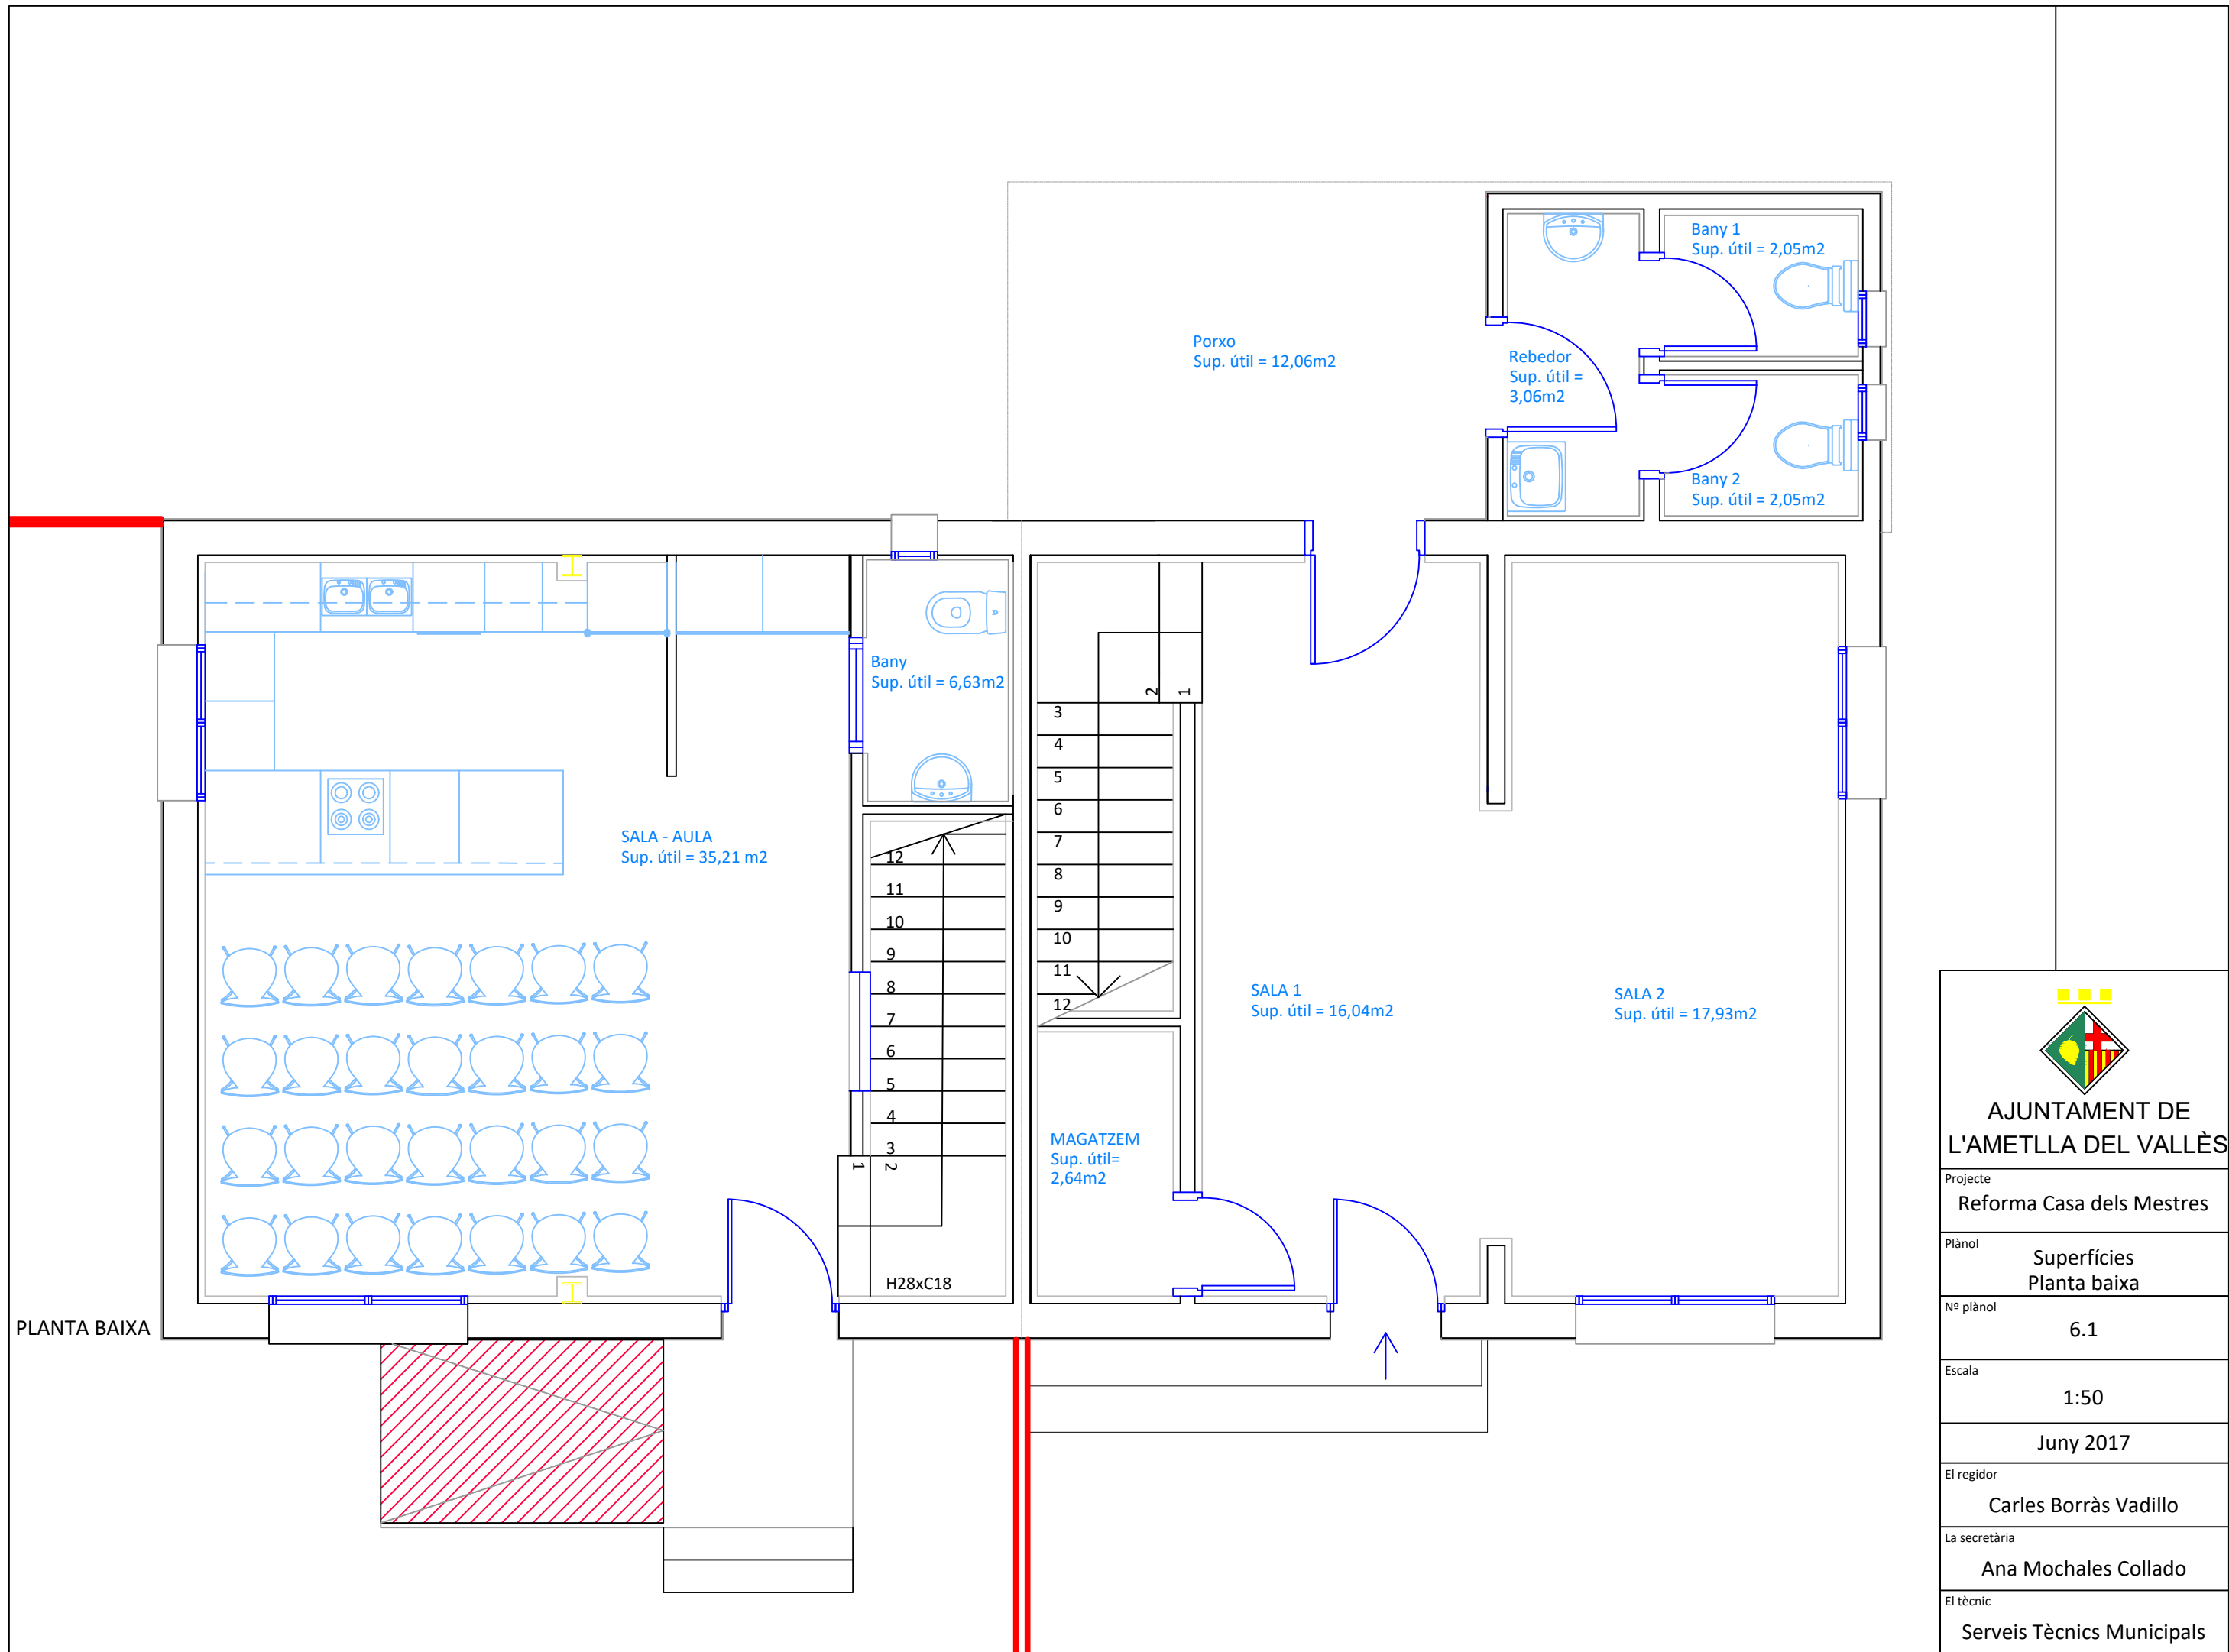

AJUNTAMENT DE L'AMETLLA DEL VALLÈS

Projecte
Reforma Casa dels Mestres

Plànol
Superfícies
Planta baixa

Nº plànol
6.1

Escala
1:50

Juny 2017

El regidor
Carles Borràs Vadillo

La secretària
Ana Mochales Collado

El tècnic
Serveis Tècnics Municipals