


PLANTA PIS

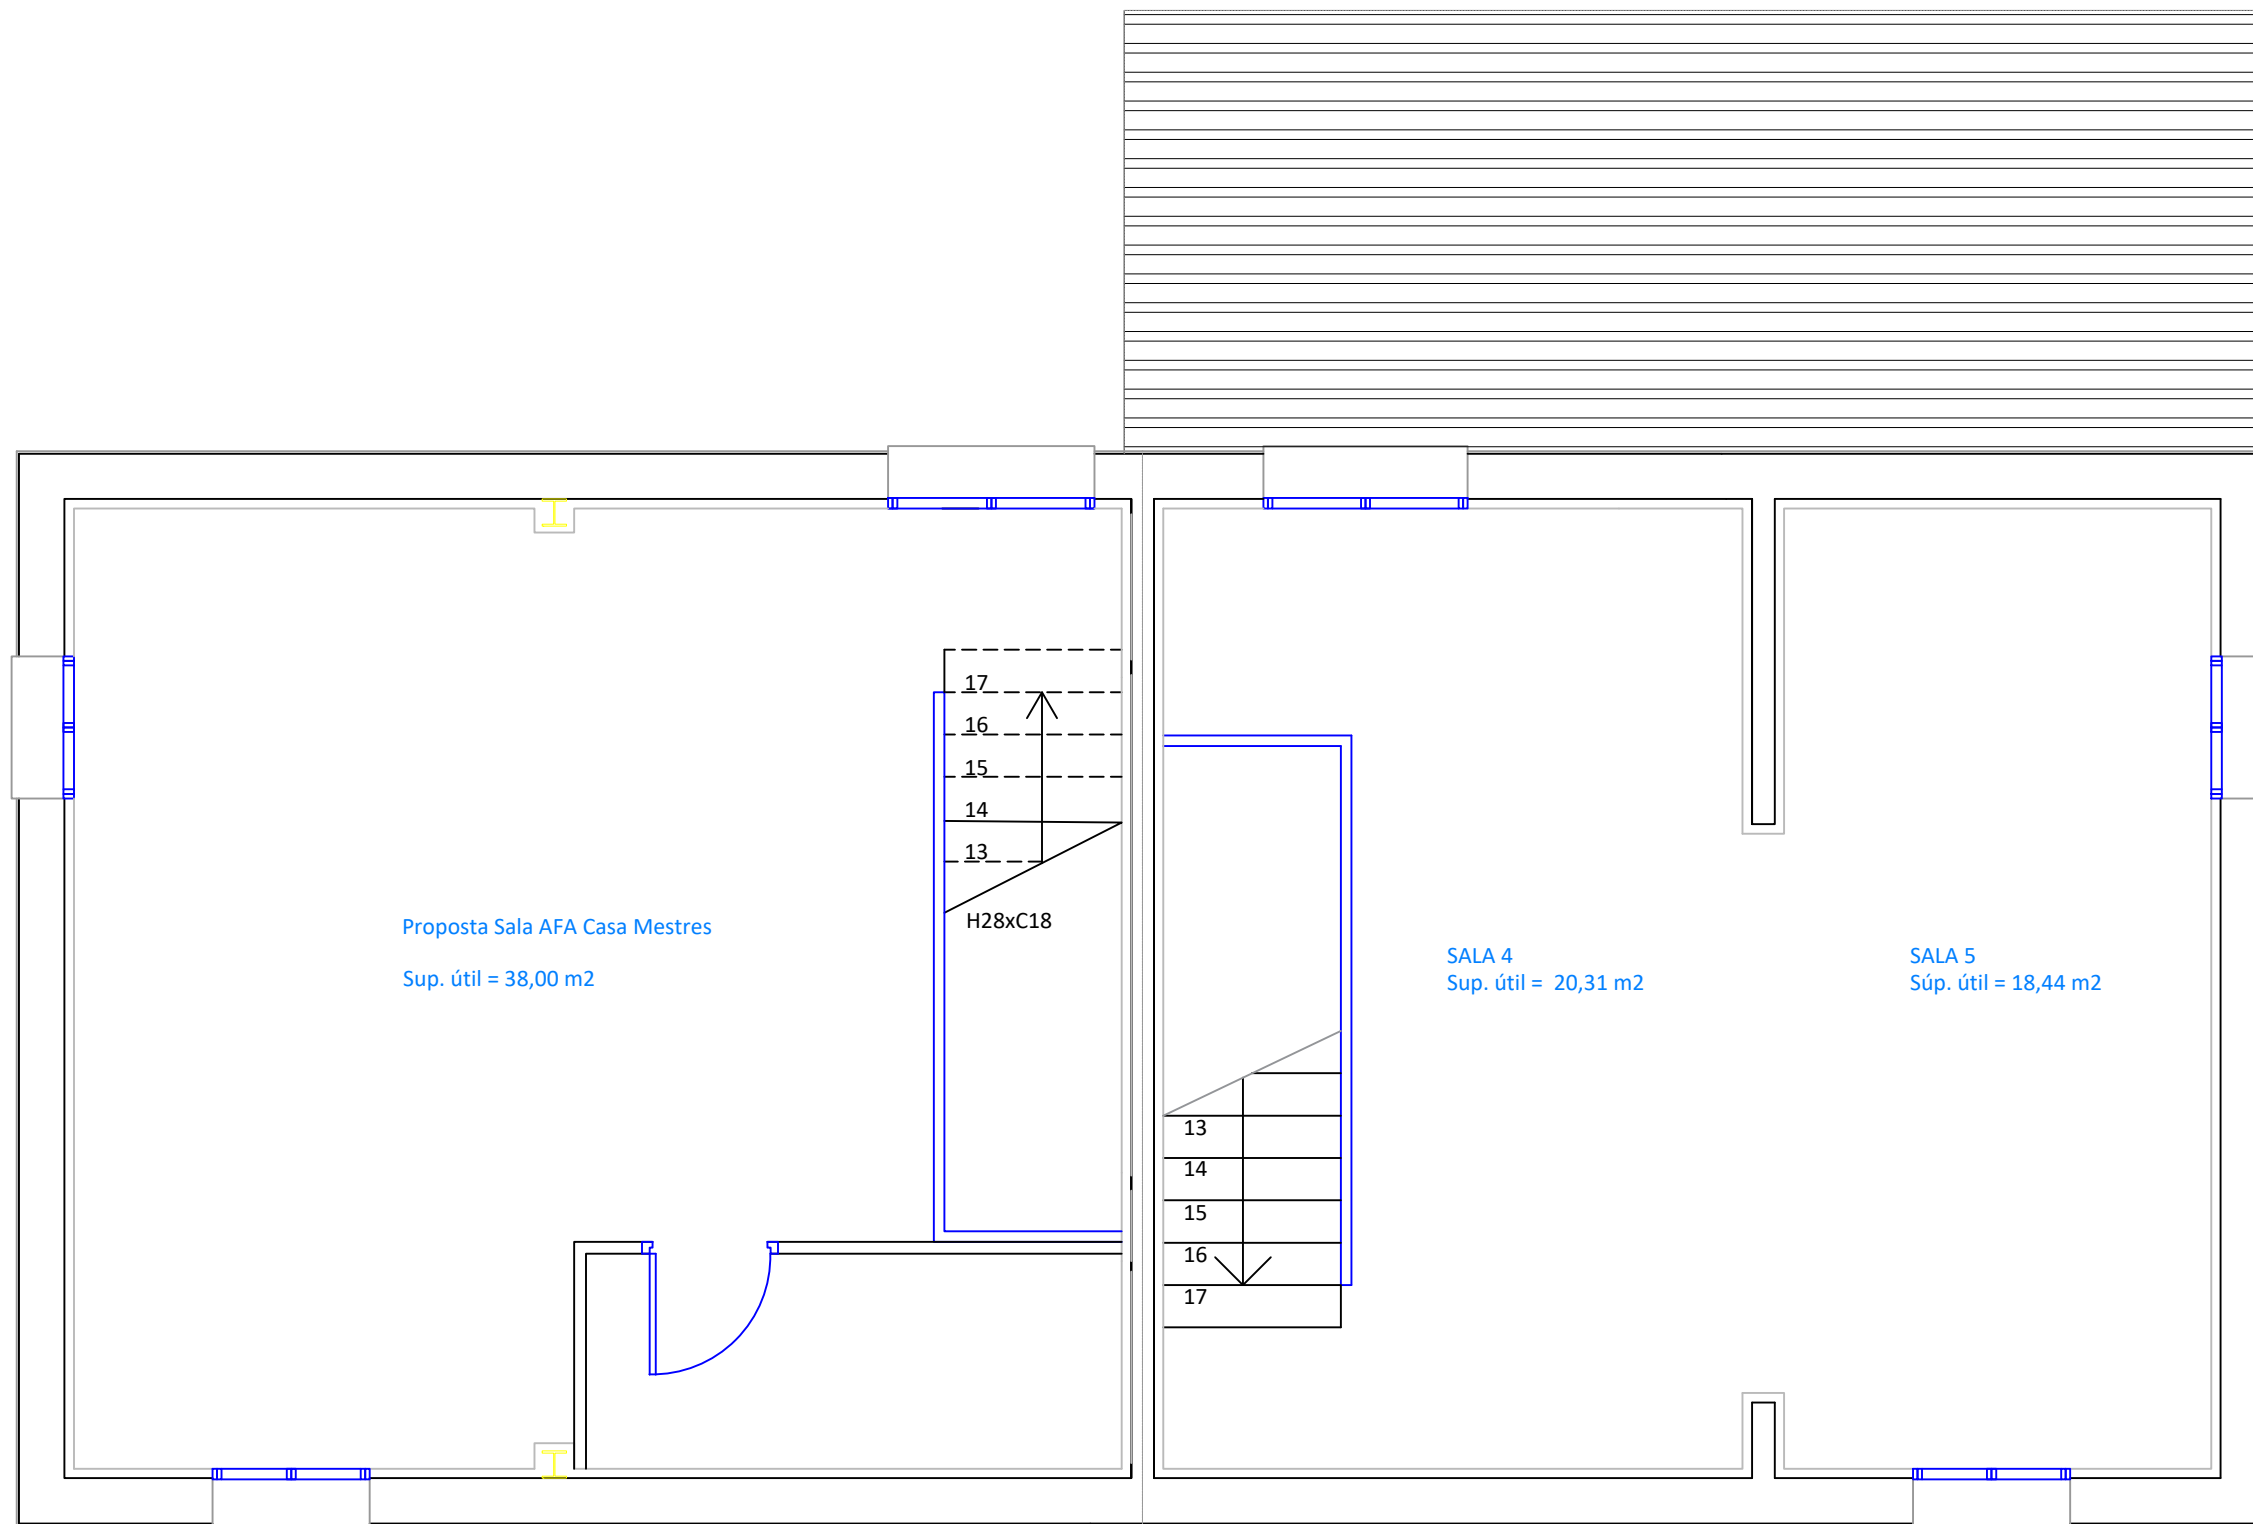

AJUNTAMENT DE
L'AMETLLA DEL VALLÈS

Projecte	Reforma Casa dels Mestres
Plànol	Superfícies Planta pis
Nº plànol	6.2
Escala	1:50
	Juny 2017
El regidor	Carles Borràs Vadillo
La secretària	Ana Mochales Collado
El tècnic	Serveis Tècnics Municipals