PUNT DE CONSOLIDACIO DEL SISTEMA DE CABLEJAT ESTRUCTURAT

CODI: xxx
ESCALA:
EDICIO:

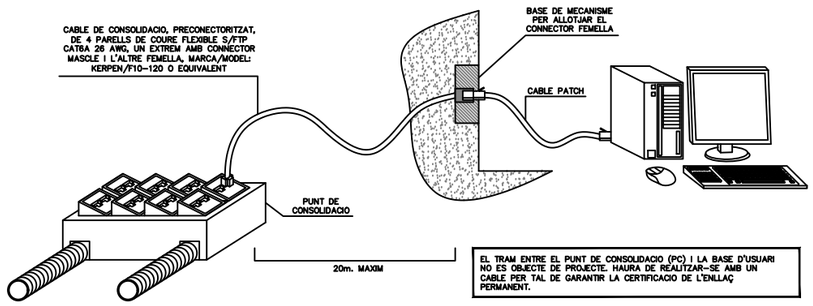

LLEGENDA DETECCIO D'INCENDIS

SIMBOLOGIA	DESCRIPCIO	NOTES
	DETECTOR OPTIC DE FUMS ANALOGIC	
	DETECTOR TERMOVELOCIMETRIC ANALOGIC	
	POLSADOR D'ALARMA ANALOGIC	
	SIRENA ELECTRONICA D'ALARMA	
	COMPORTA TALLAFOCS A CONDUCTE DE CLIMATITZACIO. ACCIONAMENT I SUPERVISIO D'ESTAT AMB MÒDULS DE COMANDAMENT I CONTROL	COMPORTA PREVISTA A PROJECTE DE CLIMATITZACIO
	CENTRAL DE DETECCIO AUTOMATICA I ALARMA D'INCENDIS ANALOGICA	

① CONNEXIO TELEFONICA D'EMERGENCIA DE ASCENSOR
② MODUL DE COMANDAMENT-CONTROL AMB 4 ENTRADES I 4 SORTIDES

LLEGENDA AUDIOVISUALS I DADES

SIMBOLOGIA	DESCRIPCIO	NOTES	SIMBOLOGIA	DESCRIPCIO	NOTES	SIMBOLOGIA	DESCRIPCIO	NOTES
	MUNTANT VERTICAL			REGULADOR DE VOLUM DE 12 W DE POTENCIA AMB PREFERENCIA D'AVISOS		2	PRESA DOBLE (2xRJ45) DE VEU/DADES DE CATEGORIA 6A FTP. EXECUCIO ENCASTADA/SUPERFICIE	
	SAFATA METAL.LICA DE REIXA DE VARILLES AMB CABLE DE COURE CONNECTAT A PRESA DE TERRA	PER FALS SOSTRE		REGULADOR DE VOLUM DE 36 W DE POTENCIA AMB PREFERENCIA D'AVISOS		1	PRESA SIMPLE (1xRJ45) DE VEU/DADES DE CATEGORIA 6A FTP. EXECUCIO A CANAL EN MOBLE	
	CANALITZACIO EXCLUSIVA PER VEU I DADES AMB TUBS PLASTICS CORRUGATS DE 40mm CADA 12 CABLES DE 4 PARELLS F/FTP CAT6A			REGULADOR DE VOLUM DE 100 W DE POTENCIA AMB PREFERENCIA D'AVISOS		2	PRESA DOBLE (2xRJ45) DE VEU/DADES DE CATEGORIA 6A FTP. EXECUCIO A CANAL EN MOBLE	
	SAFATA METAL.LICA DE REIXA DE VARILLES AMB CABLE DE COURE CONNECTAT A PRESA DE TERRA	PER FALS TERRA		MICROFON DE SOBRETAULA AMB SELECCIO DE FINS 12 ZONES			PUNT DE CONSOLIDACIO. CAIXA DE SUPERFICIE FIXADA AL FORJAT EQUIPADA AMB 8 BASES RJ45 CAT6A FTP AMB TAPA GUARDAPOLS	INSTAL.LADA DINS DEL TERRA TECNIC
	ALTAVEU DE 6W MUNTAT A FALS SOSTRE AMB TRANSFORMADOR DE LINIA DE 100V I SELECCIÓ 1,5-5-6W			CENTRAL DE MEGAFONIA			PUNT DE CONSOLIDACIO. CAIXA DE SUPERFICIE FIXADA AL FORJAT EQUIPADA AMB 16 BASES RJ45 CAT6A FTP AMB TAPA GUARDAPOLS	INSTAL.LADA DINS DEL TERRA TECNIC
	ALTAVEU DE 6W MUNTAT SUPERFICIALMENT AMB TRANSFORMADOR DE LINIA DE 100V I SELECCIÓ 1,5-5-6W		wi-fi	PRESA SIMPLE (1xRJ45) PER PUNT D'ACCÉS Wi-Fi DE CATEGORIA 6A FTP. EXECUCIO ENCASTADA.			PRESA DE TV-FM. EXECUCIO ENCASTADA	
	PROJECTOR SONOR DE 10W AMB TRANSFORMADOR DE LINIA DE 100V, DE INTERIOR			PRESA SIMPLE (1xRJ45) DE VEU/DADES DE CATEGORIA 6A FTP. EXECUCIO ENCASTADA/SUPERFICIE		RACK	DISTRIBUÏDOR DEL SISTEMA DE CABLEJAT ESTRUCTURAT	

REVISIÓ	DATA	DESCRIPCIÓ

GRUPO ISOLUX CORSÁN

Isolux Ingeniería, S.A. Grupo Isolux-Corsán
Rosselló, 33. Ático 08029 Barcelona
T +34 93 363 40 20 F +34 93 450 18 93

BANC DE SANG I TEIXITS DE CATALUNYA
Passeig de Taulat 106-116 - c/ Lope de Vega 1-3
Lot 6

AsBuilt
Maig 2010

PLANTA QUARTA
COMUNICACIONS I SEGURETAT

DIN A1 1/100
DIN A3 1/200
0 1 3

IT08