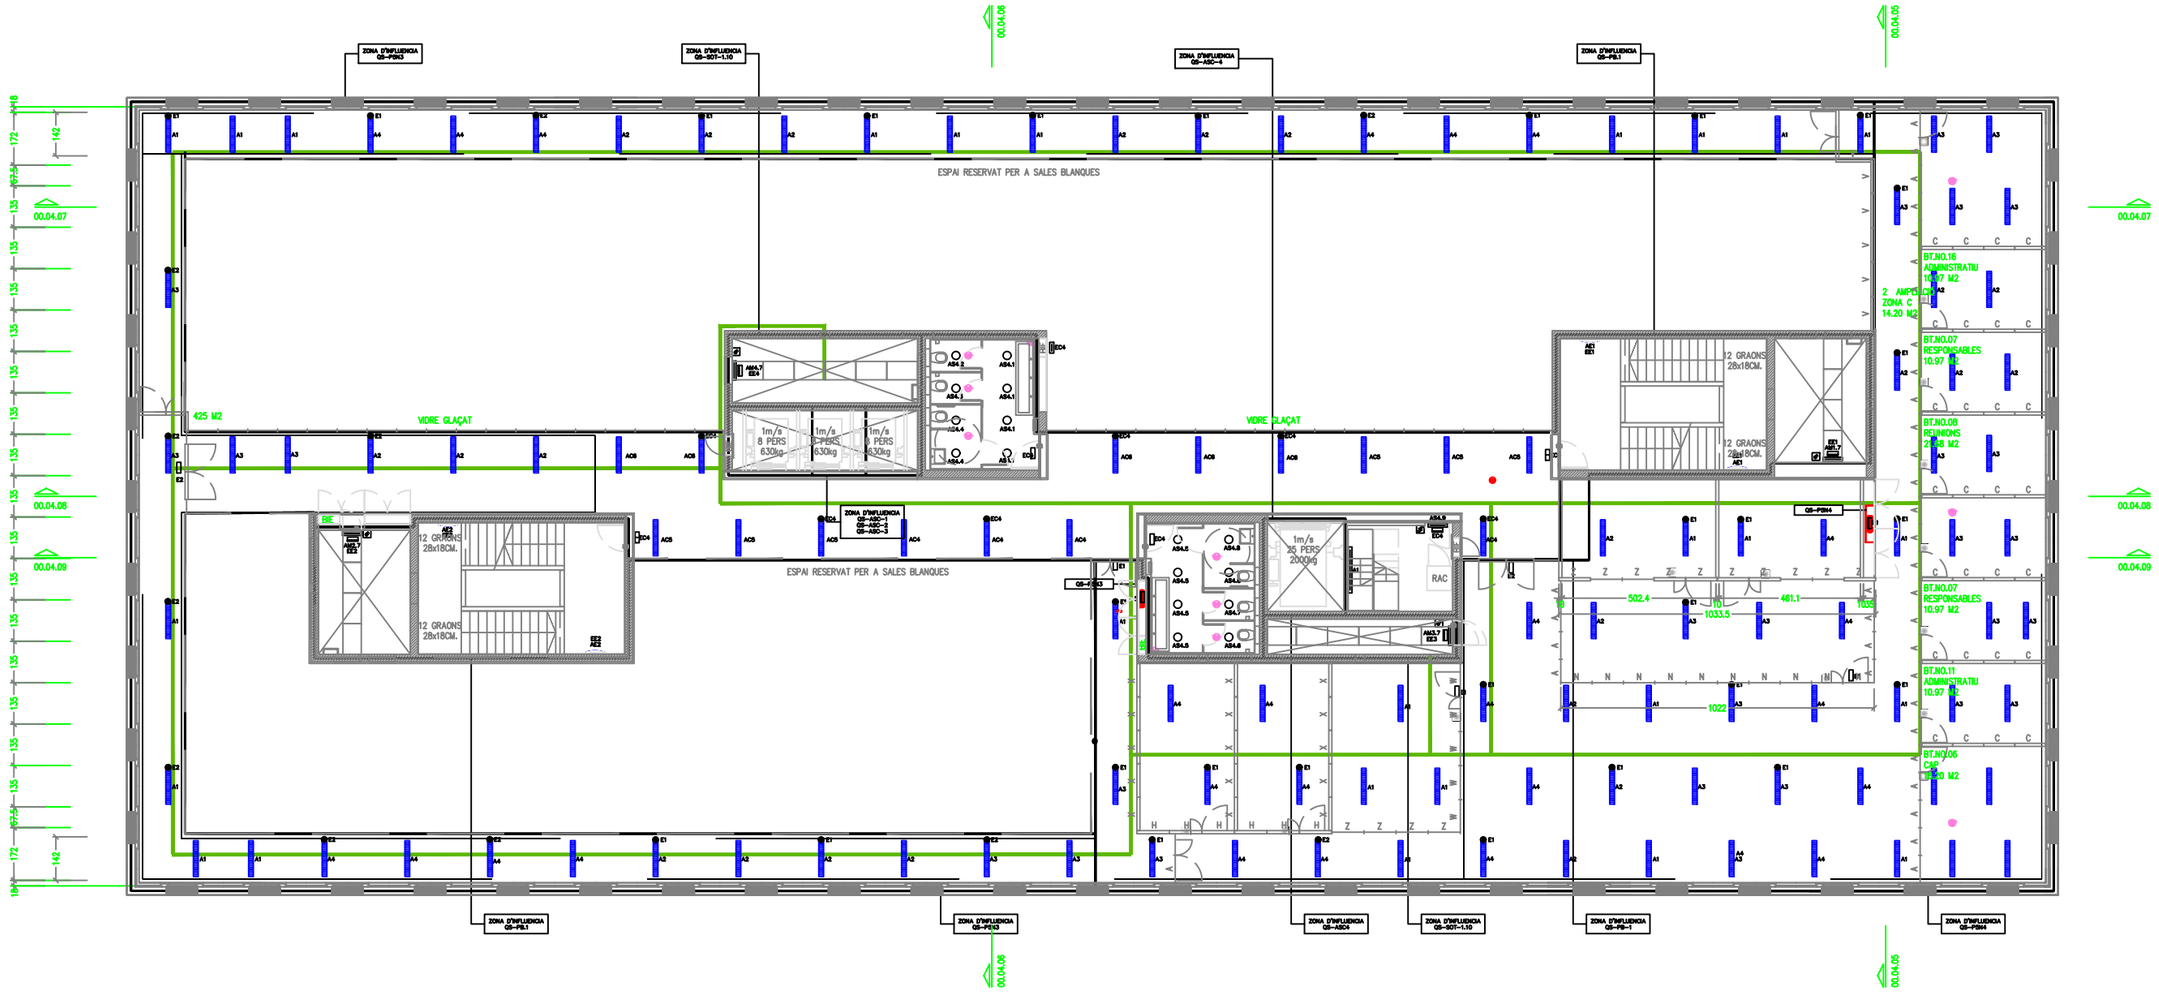

LLEGENDA ENLLUMENAT			LLEGENDA ENLLUMENAT			LLEGENDA ENLLUMENAT			LLEGENDA ENLLUMENAT		
SIMBOLOGIA	DESCRIPCIO		SIMBOLOGIA	DESCRIPCIO		SIMBOLOGIA	DESCRIPCIO		SIMBOLOGIA	DESCRIPCIO	
	MECANISME SIMPLE EXECUCIO EMPOTRABLE INTERRUPTOR 10A 250V SIMON/82	H. DE MONTATGE D'1,1 A 1,2m DEL TERRA I 20cm DE FINAL DE L'ENVA		LLUMENERA TIPUS PANTALLA ENCASTABLE AMB DIFUSOR D'ALUMINI SATINAT PER A TUB T.16 DE 2x28w (VIDRE PROTECCIÓ A LABORATORIS IP.44)	ETAP/U5871– 228 HFDZ3 REACT. DALI :ETAP		LLUMENERA TIPUS DOWNLIGHT EXECUCIO EMPOTRABLE PER A LAMPADA TC–DEL 1x18W IP.44	IQUZZINI/3300 EQUIP ELECTRONIC		APARELL AUTONOM D'EMERGENCIA I SENYALITZACIÓ I EVACUACIÓ TIPUS LED 90lm. IP.22 / IK.04	TIPUS BANDERA EXEC A SOBRE A VES D'EVACUACIÓ ETAP/ K9242–1P + PICTO
	MECANISME SIMPLE EXECUCIO EMPOTRABLE COMMUTADOR 10A 250V SIMON/82	H. DE MONTATGE D'1,1 A 1,2m DEL TERRA I 20cm DE FINAL DE L'ENVA		LLUMENERA TIPUS PANTALLA ENCASTABLE AMB DIFUSOR D'ALUMINI SATINAT PER A TUB T.16 DE 2x28W MODUL EMERGENCIA LED 3W/52lm (VIDRE PROTECCIÓ A LABORATORIS IP.44)	ETAP/U5871– 228 HFDZ3 REACT. DALI :ETAP EMER:ETAP/K9012–3H		LLUMINERA TIPUS DOWNLIGHT EXECUCIO EMPOTRADA PER A LAMPADA TC–DEL 2x26W IP.44	IQUZZINI/3304 EQUIP ELECTRONIC		APARELL AUTONOM D'EMERGENCIA I SENYALITZACIÓ TIPUS FLUORESCENT 6W/ 200 lm. AMB DIFUSOR SERIGRAFIAT IP.66 / IK.08	EXECUCIO SUPERFICIAL A APARCAMENTS ETAP/K1112–6N
	MECANISME SIMPLE EXECUCIO EMPOTRABLE POLSADOR 10A 250V SIMON/82	H. DE MONTATGE D'1,1 A 1,2m DEL TERRA I 20cm DE FINAL DE L'ENVA		LLUMENERA TIPUS PANTALLA REGLETA AMB REFLECTOR ASIMETRIC PER A TUB FLUORESCENT T.16 D'1x14/28/49W IP.20	PHILIPS/TM5122 REACT. ELECT : PHILIPS/HFP DIFUSOR:PHILIPS/GMS		LLUMINERA TIPUS DOWNLIGHT EXECUCIO EMPOTRADA PER A LAMPADA QR.CD–51 1x50W IP.23	IQUZZINI/B366–380 TRAFO 230/12V INCLOS		APARELL AUTONOM D'EMERGENCIA, SENYALITZACIÓ I EVACUACIO TIPUS FLUORESCENT 6W/ 200 lm. AMB DIFUSOR SERIGRAFIA IP.66/ IK.08	EXEC. SUP. A APARCAMENTS A VES D'EVACUACIO. ETAP/K1412–9N PICTO
	MECANISME SIMPLE EXECUCIO SUPERFICIE IP.54. PRESA INTERRUPTOR 10A 250V SIMON/44	H. DE MONTATGE D'1,1 A 1,2m DEL TERRA I 20cm DE FINAL DE L'ENVA		LLUMENERA SUSPESA EN PERFILS D'ACER GALVANITZAT I REFLECTOR D'ALUMINI TUBS T.16 DE 2x28W S'INCLOU ELEMENTS DE SUSPENSIÓ	ETAP/KARDO1– V1M1870–228+DALI REACT.ELECT.DALI ETAP		LLUMENERA PLAFÓ A PARET AMB EMERGENCIA INTEGRADA I EQUIP INDUCTU 2 x TC–L 36W 2G11	IQUZZINI BOS 5401.001		PORTALAMPADES DE PORCELLANA PER A ENLLUMENAT RECINTE D'ASCENSOR PER A LAMPARA A60/40W	
	MECANISME SIMPLE EXECUCIO SUPERFICIE IP.54. PRESA COMMUTADOR 10A 250V SIMON/44	H. DE MONTATGE D'1,1 A 1,2m DEL TERRA I 20cm DE FINAL DE L'ENVA		LLUMENERA TIPUS PANTALLA ESTANCA PER A TUB FLUORESCENT T.16 D'1x14/28/49W IP.66	PHILIPS/TCW 216 REACT.ELECT: PHILIPS/HFP		LLUMENERA TIPUS PANTALLA SUSPESA A CANAL (SENSE IP ASSIGNAT) REFLECTOR D'ALUMINI SATINAT PER A T.26 DE 1x26W	ETAP/E3980 + E3H150 REACT. DALI: ETAP		MECANISME SIMPLE PER REGULACIO LLUM EXECUCIO ADOSSADA LUXMATE	
	MECANISME SIMPLE. EXECUCIÓ ENCASTADA DETECTOR DE MOVIMENT 10/16A, 250V ASSOCIAT A ENCESA D'ENLLUMENAT SIMON/82	MUNTATGE A 1,2m DEL TERRA I 0,9m DEL FINAL DE L'ENVA		LLUMENERA TIPUS PANTALLA ESTANCA PER A TUB FLUORESCENT T.16 D'1x14/28/49W IP.66	PHILIPS/TCW 216 REACT.ELECT: PHILIPS/HFP		APARELL AUTONOM D'EMERGENCIA I SENYALITZACIÓ TIPUS FLUORESCENT 6W/ 150 lm. AMB REFLECTOR IP.20	EXECUCIO A FALSOS SOSTRES DE PASSADISSOS ETAP/K512–8N		MECANISME DOBLE PER REGULACIO LLUM I REGULACIÓ DE PERSIANES D'EXECUCIO ADOSADA LUXMATE	
	LLUMENERA TIPUS PANTALLA ENCASTABLE AMB DIFUSOR D'ALUMINI SATINAT PER A TUB T.16 D'1x28W	ETAP/U5871– 128HFDZ3 REACT. DALI :ETAP		LLUMENERA TIPUS PANTALLA AMB DIFUSOR PARABOLIC D'ALUMINI ESPECULAR PER A TUB FLUORESCENT T.26 D'1x18/36/58W IP.40	PHILIPS/TCS 097 REACT.ELECT: PHILIPS/HFP		APARELL AUTONOM D'EMERGENCIA I SENYALITZACIÓ TIPUS FLUORESCENT 8W/ 300 lm. AMB DIFUSOR SERIGRAFIAT IP.42 / IK.04	EXECUCIO SUPERF. A (BIE/QUELECT/ DESPATXOS/LOCALS) DAISALUX/HYDRA–N7		LLUMINERA TIPUS DOWNLIGHT EXECUCIO EMPOTRADA PER A LAMPADA TC–DEL 2x26W IP.44 DALI	IQUZZINI/3346 DALI
	DETECTOR DE PRESENCIA ENCASTABLE AMB MARC SIMON 27	SIMON 27342–32		DETECTOR DE PRESENCIA DE SUPERFICIE	BOSCH 938		DETECTOR DE PRESENCIA DE SUPERFICIE	BOSCH 939		ANTENA LUXMATE	ZUMTOBEL LM–RFR

REVISIÓ	DATA	DESCRIPCIÓ

GRUPO ISOLUX CORSÁN

Isolux Ingeniería, S.A.
Grupo Isolux-Corsán
Rosselló, 33. Àtico
08029 Barcelona
T +34 93 363 40 20
F +34 93 450 18 93

BANC DE SANG I TEIXITS DE CATALUNYA
Passeig de Taulat 106-116 - c/ Lope de Vega 1-3

AsBuilt
Maig 2010

PLANTA CINQUENA
ELECTRICITAT.ENLLUMENAT

DIN A1
DIN A3

IE17