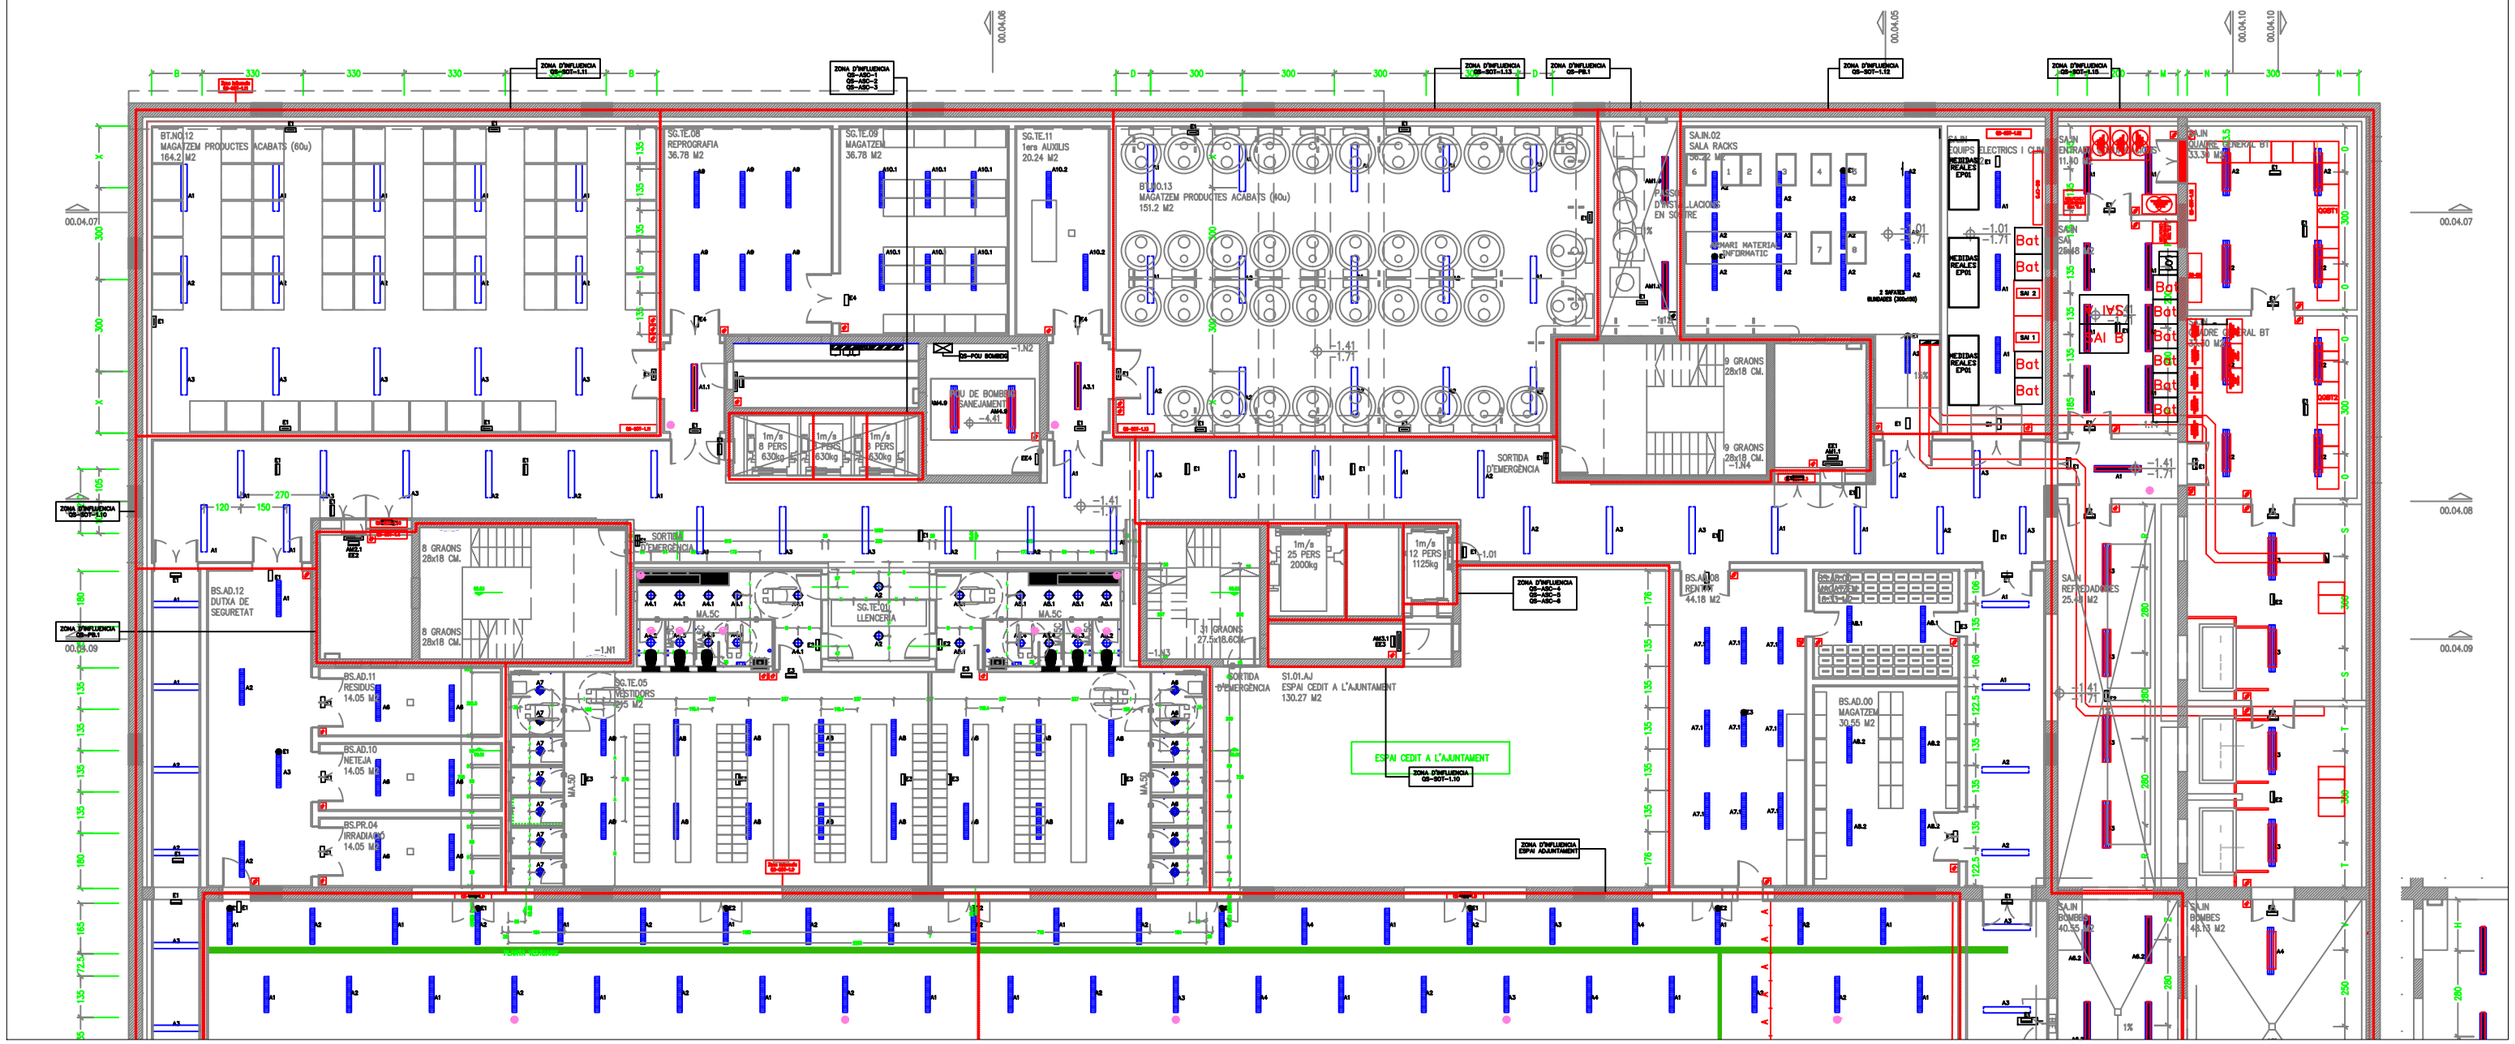

LLEGENDA ENLLUMENAT			LLEGENDA ENLLUMENAT			LLEGENDA ENLLUMENAT			LLEGENDA ENLLUMENAT		
SIMBOLOGIA	DESCRIPCIO		SIMBOLOGIA	DESCRIPCIO		SIMBOLOGIA	DESCRIPCIO		SIMBOLOGIA	DESCRIPCIO	
	MECANISME SIMPLE EXECUCIO EMPOTRABLE INTERRUPTOR 10A 250V SIMON/82	H. DE MONTATGE D'1,1 A 1,2m DEL TERRA I 20cm DE FINAL DE L'ENVA		LLUMENERA TIPUS PANTALLA ENCASTABLE AMB DIFUSOR D'ALUMINI SATINAT PER A TUB T.16 DE 2x28w (VIDRE PROTECCIO A LABORATORIS IP.44)	ETAP/U5871- 228 HFD2/3 REACT. DALI :ETAP		LLUMENERA TIPUS DOWNLIGHT EXECUCIO EMPOTRABLE PER A LAMPADA TC-DEL 1x18W IP.44	IGUZZINI/3300 EQUIP ELECTRONIC		APARELL AUTONOM D'EMERGENCIA I SENYALITZACIÓ I EVACUACIO TIPUS LED 90lm. IP.22 / IK.04	TIPUS BANDERA EXEC A SOSTRE A VES D'EVACUACIO ETAP/ K9242-IP + PICTO
	MECANISME SIMPLE EXECUCIO EMPOTRABLE COMMUTADOR 10A 250V SIMON/82	H. DE MONTATGE D'1,1 A 1,2m DEL TERRA I 20cm DE FINAL DE L'ENVA		LLUMENERA TIPUS PANTALLA ENCASTABLE AMB DIFUSOR D'ALUMINI SATINAT PER A TUB T.16 DE 2x28W MODUL EMERGENCIA LED 3W/52lm (VIDRE PROTECCIO A LABORATORIS IP.44)	ETAP/U5871- 228 HFD2/3 REACT. DALI :ETAP EMER:ETAP/K9012-3N		LLUMENERA TIPUS DOWNLIGHT EXECUCIO EMPOTRADA PER A LAMPADA TC-DEL 2x26W IP.44	IGUZZINI/3304 EQUIP ELECTRONIC		APARELL AUTONOM D'EMERGENCIA I SENYALITZACIÓ TIPUS FLUORESCENT 6W/ 200 lm. AMB DIFUSOR SERIGRAFIAT IP.66/ IK.08	EXECUCIO SUPERFICIAL A APARCAMENTS ETAP/K112-6N
	MECANISME SIMPLE EXECUCIO EMPOTRABLE POLSADOR 10A 250V SIMON/82	H. DE MONTATGE D'1,1 A 1,2m DEL TERRA I 20cm DE FINAL DE L'ENVA		LLUMENERA DE SUPERFICIE TIPUS REGLETA AMB REFLECTOR ASIMETRIC PER A TUB FLUORESCENT T.16 D'1x14/28/40W IP.20	PHILIPS/TMS122 REACT. ELECT : PHILIPS/HFP DIFUSOR: PHILIPS/GMS		LLUMENERA TIPUS DOWNLIGHT EXECUCIO EMPOTRADA PER A LAMPADA QR.CD-51 1x50W IP.23	IGUZZINI/B366-380 TRAFO 230/12V INCLOS		APARELL AUTONOM D'EMERGENCIA, SENYALITZACIÓ I EVACUACIO TIPUS FLUORESCENT 6W/ 200 lm. AMB DIFUSOR SERIGRAFIATIP.66/ IK.08	EXEC. SUP. A APARCAMENTS A VES D'EVACUACIO ETAP/K142-6N PICTO
	MECANISME SIMPLE EXECUCIO SUPERFICIE IP.54. PRESA INTERRUPTOR 10A 250V SIMON/44	H. DE MONTATGE D'1,1 A 1,2m DEL TERRA I 20cm DE FINAL DE L'ENVA		LLUMENERA SUSPESA EN PERFILS D'ACER GALVANITZAT I REFLECTOR D'ALUMINI. TUBS T.16 DE 2x28W S'INCLOU ELEMENTS DE SUSPENSIO	ETAP/KARDOI--- VYAH1670--228+DALI REACT.ELECT.DALI: ETAP		LLUMENERA PLAFÓ A PARET AMB EMERGENCIA INTEGRADA I EQUIP INDUCTU 2 x TC-L 36W 2011	IGUZZINI BOS 5401.001		PORTALAMPADES DE PORCELLANA PER A ENLLUMENAT RECINTE D'ASCENSOR PER A LAMPARA A60/40W	
	MECANISME SIMPLE EXECUCIO SUPERFICIE IP.54. PRESA COMMUTADOR 10A 250V SIMON/44	H. DE MONTATGE D'1,1 A 1,2m DEL TERRA I 20cm DE FINAL DE L'ENVA		LLUMENERA TIPUS PANTALLA ESTANCA PER A TUB FLUORESCENT T.16 D'1x14/28/40W IP.66	PHILIPS/TCW 216 REACT.ELECT: PHILIPS/HFP		LLUMENERA TIPUS PANTALLA SUSPESA A CANAL (SENSE IP ASSIGNAT) REFLECTOR D'ALUMINI SATINAT PER A T.26 DE 1x58W	ETAP/E3960 + E3H120 REACT. DALI:ETAP		MECANISME SIMPLE PER REGULACIO LLUM EXECUCIO ADOSSADA LUXMATE	
	MECANISME SIMPLE. EXECUCIÓ ENCASTADA DETECTOR DE MOVIMENT 10/16A, 250V ASSOCIAT A ENCESA D'ENLLUMENAT SIMON/82	MUNTATGE A 1,2m DEL TERRA I 0,2m DEL FINAL DE L'ENVA		LLUMENERA TIPUS PANTALLA ESTANCA PER A TUB FLUORESCENT T.16 D'1x14/28/40W IP.66	PHILIPS/TCW 216 REACT.ELECT: PHILIPS/HFP		APARELL AUTONOM D'EMERGENCIA I SENYALITZACIÓ TIPUS FLUORESCENT 6W/ 150 lm. AMB REFLECTOR D'ALUMINI IP.20	EXECUCIO A FALSOS SOSTRES DE PASSADISSOS ETAP/X512--8N		MECANISME DOBLE PER REGULACIO LLUM I REGULACIÓ DE PERSIANES D'EXECUCIO ADOSSADA LUXMATE	
	LLUMENERA TIPUS PANTALLA ENCASTABLE AMB DIFUSOR D'ALUMINI SATINAT PER A TUB T.16 D'1x28W	ETAP/U5871--128HFD2/3 REACT. DALI :ETAP		LLUMENERA TIPUS PANTALLA AMB DIFUSOR PARABOLIC D'ALUMINI ESPECULAR PER A TUB FLUORESCENT T.26 D'1x18/36/58W IP.40	PHILIPS/TCS 097 REACT.ELECT: PHILIPS/HFP		APARELL AUTONOM D'EMERGENCIA I SENYALITZACIÓ TIPUS FLUORESCENT 6W/ 300 lm. AMB DIFUSOR SERIGRAFIAT IP.42 / IK.04	EXECUCIO SUPERF. A (SIE./O.ELECT./ DESPATXOS/LOCALS) DAISALUX/HYDRA-N7		LLUMINERA TIPUS DOWNLIGHT EXECUCIO EMPOTRADA PER A LAMPADA TC-DEL 2x26W IP.44 DALI	IGUZZINI/3346 DALI
	DETECTOR DE PRESENCIA ENCASTABLE AMB MARC SIMON 27	SIMON 27342-32		DETECTOR DE PRESENCIA DE SUPERFICIE	BOSCH 938		DETECTOR DE PRESENCIA DE SUPERFICIE	BOSCH 939		ANTENA LUXMATE	ZUMTOBEL LM--RFR

REVISIÓ	DATA	DESCRIPCIÓ

GRUPO ISOLUX CORSÁN

Isolux Ingeniería, S.A.
Grupo Isolux-Corsán

Rosselló, 33. Àtico
08029 Barcelona

T +34 93 363 40 20
F +34 93 450 18 93

BANC DE SANG I TEIXITS DE CATALUNYA
Passeig de Taulat 106-116 - c/ Lope de Vega 1-3

Lot 6

AsBuilt
Maig 2010

PLANTA SOTERRANI (I)
ELECTRICITAT. ENLLUMENAT

DIN A1 1/100
DIN A3 1/200

0 1 3

IE01