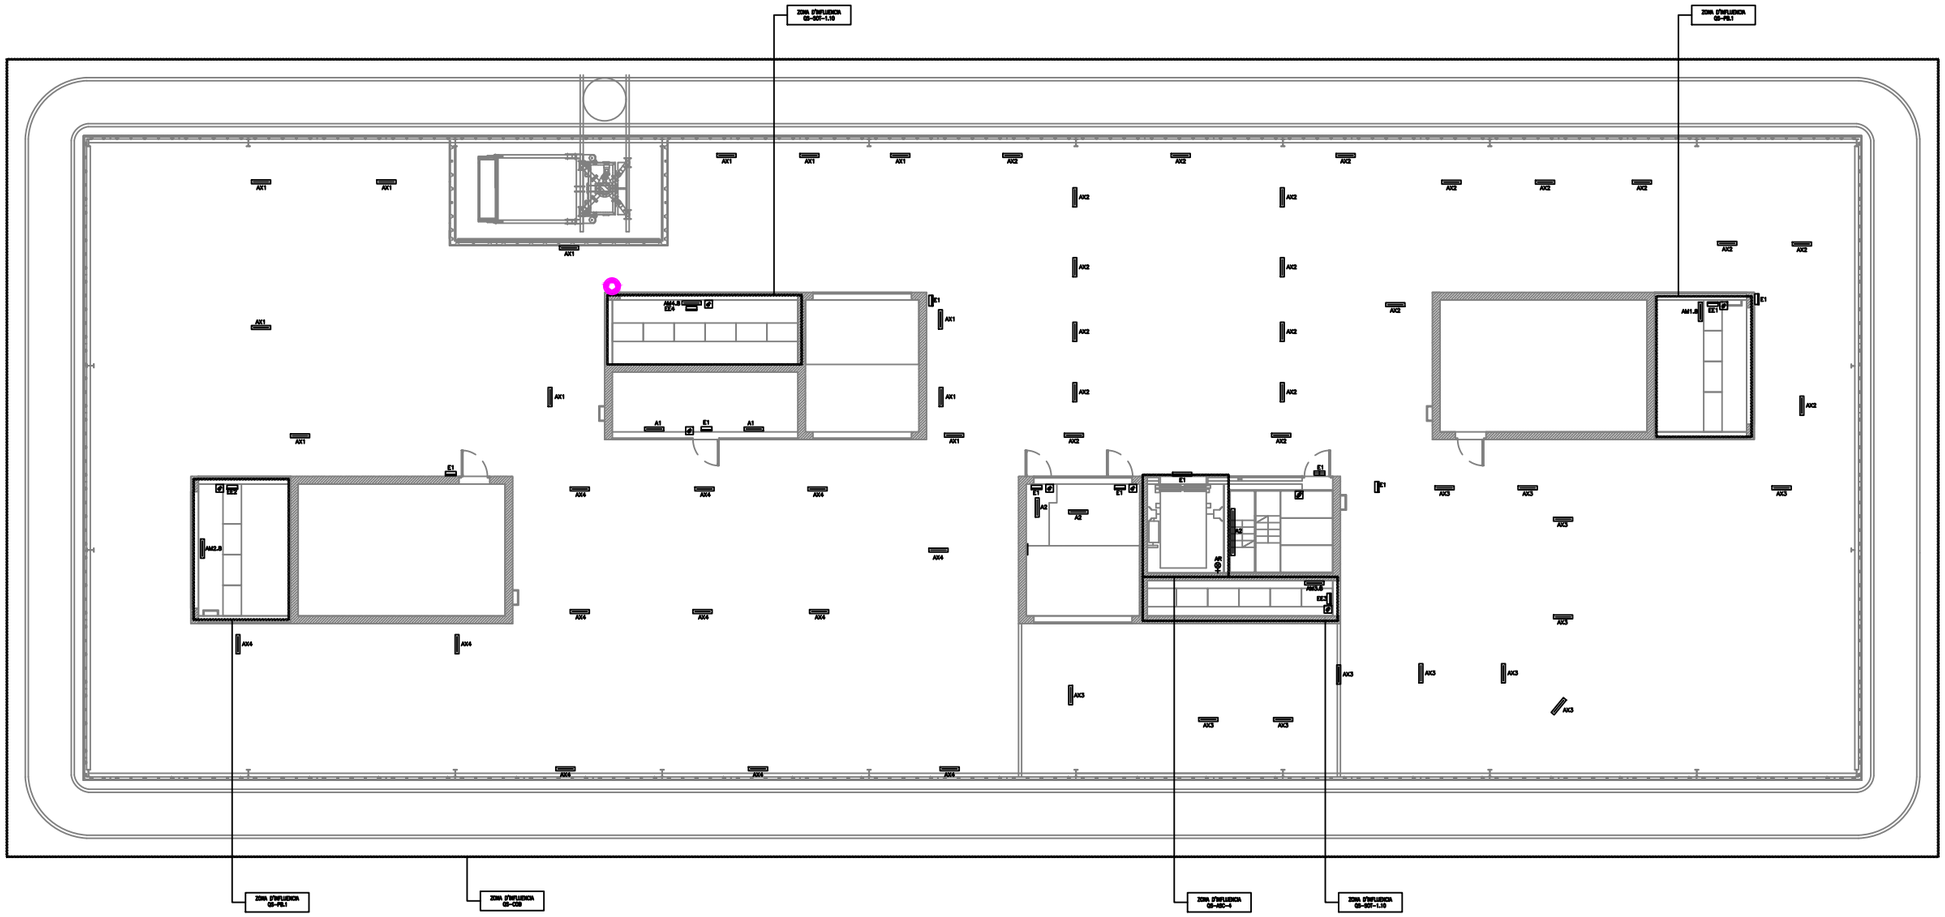


**LLEGENDA ENLLUMENAT**

| SIMBOLOGIA | DESCRIPCIO | | SIMBOLOGIA | DESCRIPCIO | |
|---|---|---|---|---|---|
| | MECANISME SIMPLE<br>EXECUCIO EMPOTRABLE<br>INTERRUPTOR 10A 250V<br>SIMON/82 | H. DE MONTATGE<br>D'1,1 A 1,2m DEL<br>TERRA I 20cm DE<br>FINAL DE L'ENVA | | LLUMENERA TIPUS PANTALLA<br>ENCASTRABLE AMB DIFUSOR D'ALUMINI<br>SATINAT PER A TUB T.16 DE 2x28w<br>(VIDRE PROTECCIÓ A LABORATORIS IP.44) | ETAP/U5871- 228<br>HFD23<br>REACT. DALI :ETAP |
| | MECANISME SIMPLE<br>EXECUCIO EMPOTRABLE<br>COMMUTADOR 10A 250V<br>SIMON/82 | H. DE MUNTATGE<br>D'1,1 A 1,2m DEL<br>TERRA I 20cm DE<br>FINAL DE L'ENVA | | LLUMENERA TIPUS PANTALLA<br>ENCASTRABLE AMB DIFUSOR D'ALUMINI<br>SATINAT PER A TUB T.16 DE 2x28W<br>MODUL EMERGENCIA LED 3W/52m<br>(VIDRE PROTECCIÓ A LABORATORIS IP.44) | ETAP/U5871- 228<br>HFD23<br>REACT. DALI :ETAP<br>EMER:ETAP/K9012-3H |
| | MECANISME SIMPLE<br>EXECUCIO EMPOTRABLE<br>POLSADOR 10A 250V<br>SIMON/82 | H. DE MONTATGE<br>D'1,1 A 1,2m DEL<br>TERRA I 20cm DE<br>FINAL DE L'ENVA | | LLUMENERA DE SUPERFICIE TIPUS<br>REGLETA AMB REFLECTOR<br>ASIMETRIC PER A TUB<br>FLUORESCENT T.16 D'1x14/28/49W IP.20 | PHILIPS/TM5122<br>REACT. ELECT :<br>PHILIPS/HFP<br>DIFUSOR:PHILIPS/Q45 |
| | MECANISME SIMPLE<br>EXECUCIO SUPERFICIE IP.54. PRESA<br>INTERRUPTOR 10A 250V<br>SIMON/44 | H. DE MUNTATGE<br>D'1,1 A 1,2m DEL<br>TERRA I 20cm DE<br>FINAL DE L'ENVA | | LLUMENERA SUSPESA EN PERFILS<br>D'ACER GALVANITZAT I REFLECTOR<br>D'ALUMINI. TUBS T.16 DE 2x28W<br>S'INCLOU ELEMENTS DE SUSPENSIÓ | ETAP/KARDOI-<br>V1M1870-228+DALI<br>REACT.ELECT.DALI:<br>ETAP |
| | MECANISME SIMPLE<br>EXECUCIO SUPERFICIE IP.54. PRESA<br>COMMUTADOR 10A 250V<br>SIMON/44 | H. DE MUNTATGE<br>D'1,1 A 1,2m DEL<br>TERRA I 20cm DE<br>FINAL DE L'ENVA | | LLUMENERA TIPUS PANTALLA<br>ESTANCA PER A TUB<br>FLUORESCENT T.16 D'1x14/28/49W IP.66 | PHILIPS/TCW 216<br>REACT.ELECT:<br>PHILIPS/HFP |
| | MECANISME SIMPLE. EXECUCIÓ ENCASTADA<br>DETECTOR DE MOVIMENT 10/16A. 250V<br>ASSOCIAT A ENCESA D'ENLLUMENAT<br>SIMON/82 | MUNTATGE A 1,2m<br>DEL TERRA I 0,2m<br>DEL FINAL DE<br>L'ENVA | | LLUMENERA TIPUS PANTALLA<br>ESTANCA PER A TUB<br>FLUORESCENT T.16 D'1x14/28/49W IP.66 | PHILIPS/TCW 216<br>REACT.ELECT:<br>PHILIPS/HFP |
| | LLUMENERA TIPUS PANTALLA<br>ENCASTRABLE AMB DIFUSOR D'ALUMINI<br>SATINAT PER A TUB T.16 D'1x28W | ETAP/U5871-<br>128+HFD23<br>REACT. DALI :ETAP | | LLUMENERA TIPUS PANTALLA<br>AMB DIFUSOR PARABOLIC<br>D'ALUMINI ESPECULAR PER A TUB<br>FLUORESCENT T.26 D'1x18/26/58W IP.40 | PHILIPS/TCS 097<br>REACT.ELECT:<br>PHILIPS/HFP |
| | DETECTOR DE PRESENCIA<br>ENCASTABLE AMB MARC<br>SIMON 27 | SIMON 27342-32 | | DETECTOR DE PRESENCIA<br>DE SUPERFICIE | BOSCH 938 |
| | SENSOR DE LLUM I INFRARROJOS PER<br>MESURA DE ANGLE DE INCIDÈNCIA DE<br>LA LLUM SOLAR I INTENSITAT V-LAMBDA | LUXMATE/LM-<br>TLM+SP-PT-RAYOS | | | |

**LLEGENDA ENLLUMENAT**

| SIMBOLOGIA | DESCRIPCIO | |
|---|---|---|
| | LLUMENERA TIPUS DOWNLIGHT<br>EXECUCIO EMPOTRABLE PER A<br>LAMPADA TC-DEL 1x18W IP.44 | IQUZZINI/3300<br>EQUIP ELECTRONIC |
| | LLUMENERA TIPUS DOWNLIGHT<br>EXECUCIO EMPOTRADA PER A<br>LAMPADA TC-DEL 2x26W IP.44 | IQUZZINI/3304<br>EQUIP ELECTRONIC |
| | LLUMENERA TIPUS DOWNLIGHT<br>EXECUCIO EMPOTRADA PER A<br>LAMPADA QR.CD-51 1x50W IP.23 | IQUZZINI/8366-380<br>TRAFO 230/12V<br>INCLOS |
| | LLUMENERA PLAFÓ A PARET<br>AMB EMERGENCIA INTEGRADA I EQUIP<br>INDUCTU 2 x TC-L 36W 2011 | IQUZZINI<br>BOS 5401.001 |
| | LLUMENERA TIPUS PANTALLA SUSPESA<br>A CANAL (SENSE IP ASSIGNAT)<br>REFLECTOR D'ALUMINI SATINAT PER A<br>T.26 DE 1x58W | ETAP/E3960 +<br>E3H120 REACT.<br>DALI:ETAP |
| | APARELL AUTONOM D'EMERGENCIA<br>I SENYALITZACIÓ TIPUS FLUORESCENT<br>6W/ 150 lm. AMB REFLECTOR<br>D'ALUMINI IP.20 | EXECUCIO A<br>FALSOS SOSTRES<br>DE PASSADISSOS<br>ETAP/K512-8H |
| | APARELL AUTONOM D'EMERGENCIA<br>I SENYALITZACIÓ TIPUS FLUORESCENT<br>8W/ 300 lm. AMB DIFUSOR SERIGRAFIAT<br>IP.42 / IK.04 | EXECUCIO SUPERF.<br>A (SE/CLELECT/<br>DESPATXOS/LOCALS)<br>DAHSAUIR/HYDRA-N7 |
| | DETECTOR DE PRESENCIA<br>DE SUPERFICIE | BOSCH 939 |

**LLEGENDA ENLLUMENAT**

| SIMBOLOGIA | DESCRIPCIO | |
|---|---|---|
| | APARELL AUTONOM D'EMERGENCIA<br>I SENYALITZACIÓ I EVACUACIÓ TIPUS<br>LED 90lm. IP.22 / IK.04 | TIPUS BANDERA EXEC<br>A SOSTRE A VIES<br>D'EVACUACIO ETAP/<br>K8242-1P + PICTO |
| | APARELL AUTONOM D'EMERGENCIA<br>I SENYALITZACIÓ TIPUS FLUORESCENT<br>6W/ 200 lm. AMB DIFUSOR SERIGRAFIAT<br>IP.66/ IK.08 | EXECUCIO<br>SUPERFICIAL A<br>APARCAMENTS<br>ETAP/K112-6N |
| | APARELL AUTONOM D'EMERGENCIA,<br>SENYALITZACIO I EVACUACIO TIPUS<br>FLUORESCENT 6W/ 200 lm. AMB<br>DIFUSOR SERIGRAFIATIP.66/ IK.08 | EXEC. SUP. A<br>APARCAMENTS A<br>VIES D'EVACUACIO<br>ETAP/K142-6N PICTO |
| | PORTALAMPADES DE PORCELLANA<br>PER A ENLLUMENAT RECONTE<br>D'ASCENSOR PER A LAMPARA A60/40W | |
| | MECANISME SIMPLE PER REGULACIO LLUM<br>EXECUCIO ADOSSADA<br>LUXMATE | |
| | MECANISME DOBLE PER REGULACIO LLUM<br>I REGULACIO DE PERSIANES D'EXECUCIO<br>ADOSSADA LUXMATE | |
| | LLUMENERA TIPUS DOWNLIGHT<br>EXECUCIO EMPOTRADA PER A<br>LAMPADA TC-DEL 2x26W IP.44 DALI | IQUZZINI/3346<br>DALI |
| | ANTENA LUXMATE | ZUMTOBEL LM-RFR |

| REVISIÓ | DATA | DESCRIPCIÓ |
|---|---|---|
| | | |

GRUPO ISOLUX CORSÁN

Isolux Ingeniería, S.A.
Grupo Isolux-Corsán
Rosselló, 33. Àtico
08029 Barcelona
T +34 93 363 40 20
F +34 93 450 18 93

BANC DE SANG I TEIXITS DE CATALUNYA
Passeig de Taulat 106-116 - c/ Lope de Vega 1-3

AsBuilt
Maig 2010

PLANTA COBERTA
ELECTRICITAT. ENLLUMENAT

DIN A1 1/100
DIN A3 1/200

IE19