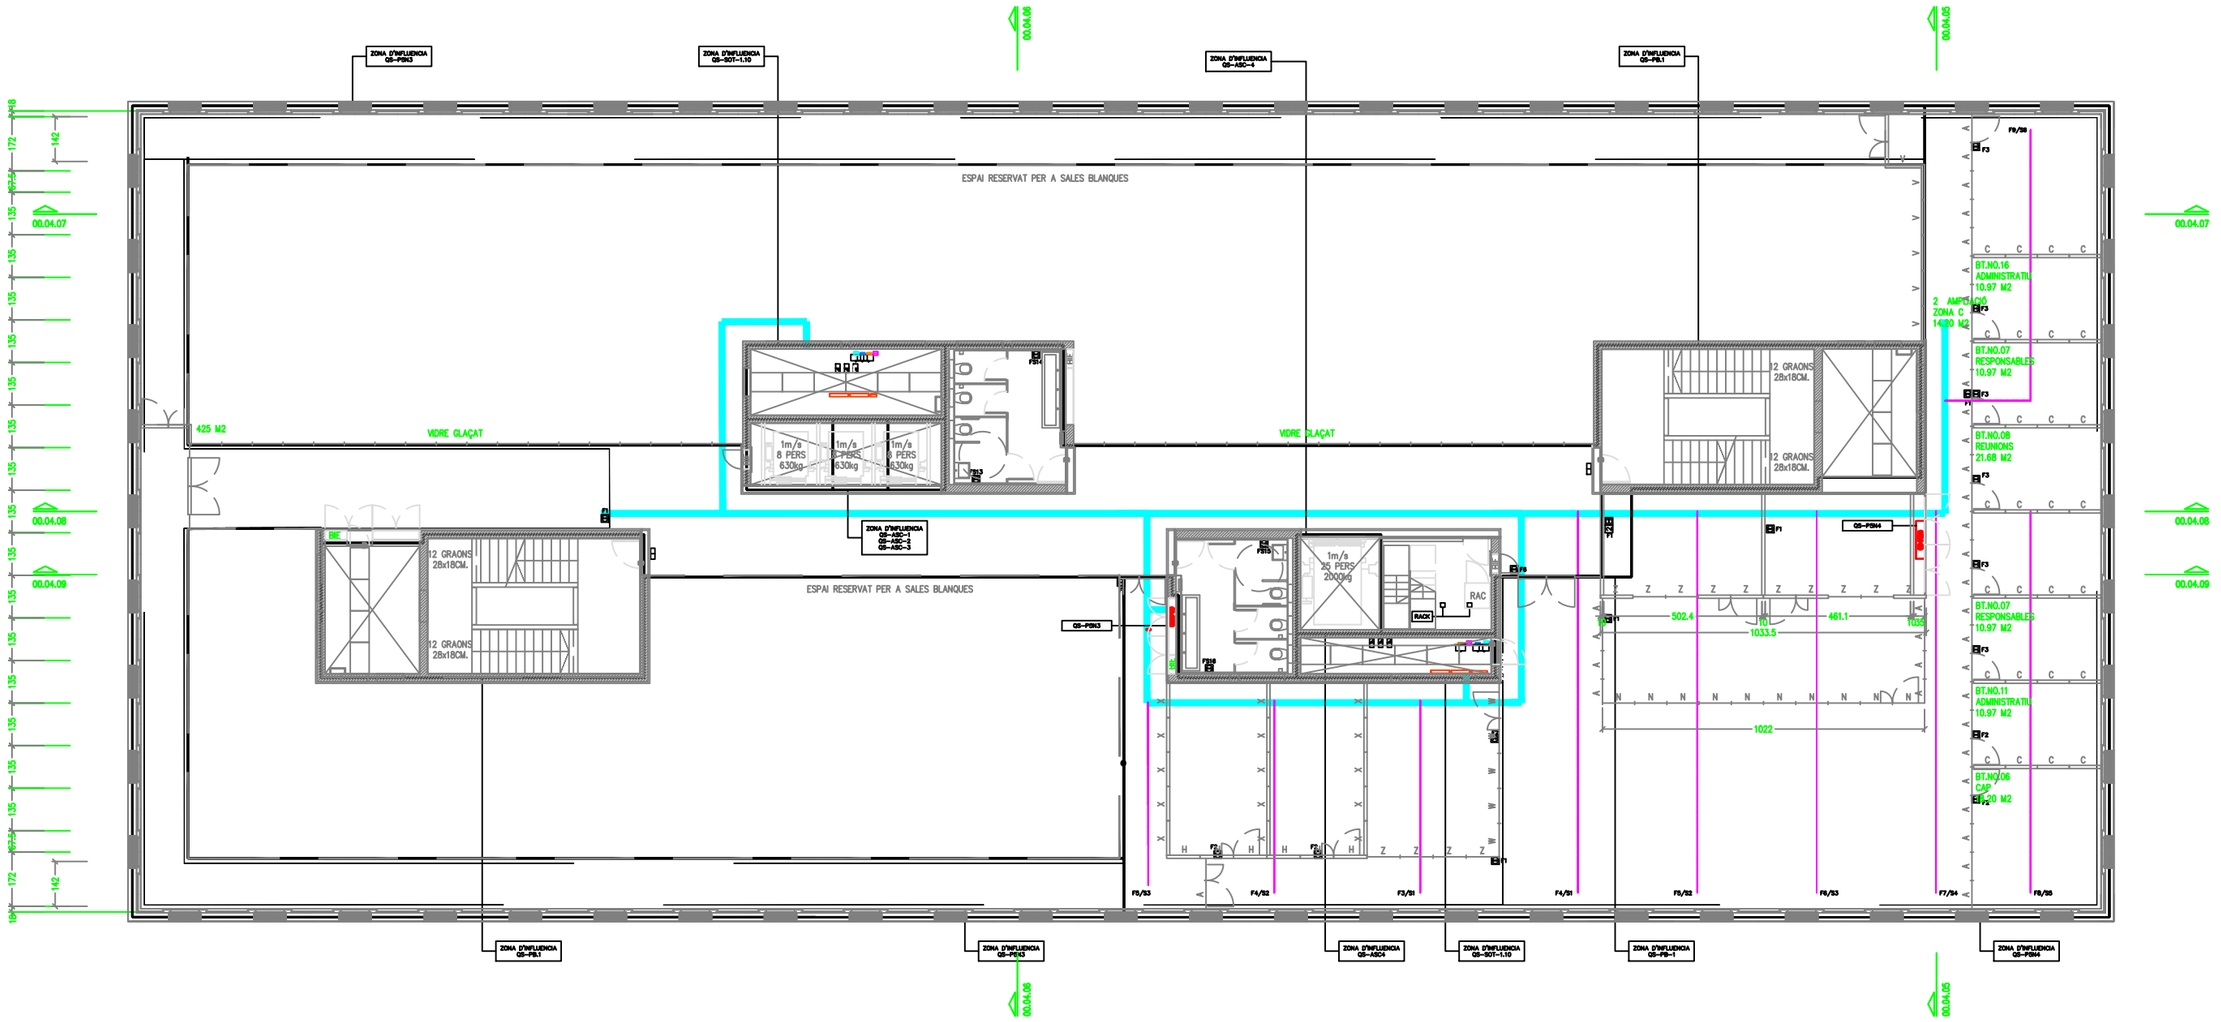

LLEGENDA FORÇA		
SIMBOLOGIA	DESCRIPCIÓ	NOTES
	CANALITZACIÓ DE BARRES DE DISTRIBUCIÓ AMB CADES DE DERIVACIÓ DESENDOLLABLES INCLUENTS INTERRUPTOR AUTOMATIC AMB RELES ELECTRÒNICS, EN CAIXA MOLDEJADA, GRAU PROTECCIÓ IP55	S/UNE-EN ISO 1461
	SAFATA PERFORADA D'ACER GALVANITZAT AMB TAPA CONDUCTORS DE COURE RZ1 0,6/1 KV PER LINES GENERALS A QUADRES SEGUNDARIS	S/UNE-EN ISO 1461
	SAFATA PERFORADA D'ACER GALVANITZAT PER BANDEJO EN CALENT AMB TAPA I ACCESORIS PER A BAIXA TENSIO EXECUCIO AIS TRAMS HORITZONTALS SENSE FALS SOSTRE	S/UNE-EN ISO 1461
	CANALITZACIÓ ELECTRICA AMB CONDUCTOR DE Cu RZ1 0,6/1 KV SOTA CANAL DE XAPA D'ACER GALVANITZAT EN CALENT INSTAL.LADA TERRA TECNIC	DISTRIBUCIÓ A PUNT TERMINAL
	CANALITZACIÓ ELECTRICA PREFABRICADA (DOBLE LINIA) KDP 20A AMB CAIXA DERIVACIÓ CADA 1,2m FIXADA AMB ANCLATGES HILTI I BRIDA	
	CANALITZACIÓ ELECTRICA AMB CONDUCTOR LINE RZ1 0,6/1 KV, SOTA CANAL DE PVC PORTAMECANISMES AMB TAPA Y SEPARADORS M/Ide UNEX-83-COLOR ALUMINI	AMB IMPRIMACIÓ D'ALUMINI
	QUADRE ELÈCTRIC DE DISTRIBUCIÓ FORMAT PER ARMARI/S METÀLLIC/S COMBINABLES, IP-43/X-08. IP.55/IK.10 (EXTERIORS)	In < 630A PODER DE TALL MIN: 10kA

LLEGENDA FORÇA			
	PUNT D'ALIMENTACIÓ A CIRCUIT ELÈCTRIC ACABAT AMB CAIXA DE DERIVACIÓ ESTANCA AMB BORNIERO		CABLEJAT ELECT. A L'INTERIOR DE TUB POLIETILE (A FALS) TERRA-LABORATORIES) CABLEJAT ALIMENT. A "POYATAS" DINS DE TUB DE PE, (A FALS TERRA/ A FALS SOSTRE)
	MECANISME DOBLE EXECUCIÓ EMPOTRABLE. PRESA ELÈCTRICA SCHUKO 2P+T/16A, 250V SIMON/82		ALTURA DE MUNTATGE ENTRE 20 I 30 cm DEL TERRA
	MECANISME DOBLE EXECUCIÓ EMPOTRABLE. PRESA ELÈCTRICA SCHUKO 2P+T/32A, 250V SIMON/44		ALTURA DE MUNTATGE ENTRE 20 I 30 cm DEL TERRA
	MECANISME DOBLE SUPERFICIE IP.54 PRESA ELÈCTRICA SCHUKO 2P+T/16A, 250V SIMON/44		ALTURA DE MUNTATGE ENTRE 20 I 30 cm DEL TERRA
	CAIXA COMBINADA IP.44. PRESA ELÈCTRICA DOBLE 2P+T/16A, 250V 3P+N+T/16A, 400V MERLIN GERIN/PLC		ALTURA DE MUNTATGE 70 cm DEL TERRA
	MECANISME SIMPLE EXECUCIÓ EMPOTRABLE. PRESA ELÈCTRICA SCHUKO 2P+T/16A, 250V SIMON/82		ALÇADA DE MUNTATGE ENTRE 20 I 30 cm DEL TERRA
	MECANISME DOBLE SUPERFICIE IP.54 PRESA ELÈCTRICA SCHUKO 2P+T/16A, 250V SIMON/44		MUNTATGE SOTA TERRA TÈCNIC

REVISIÓ	DATA	DESCRIPCIÓ

GRUPO ISOLUX CORSÁN

Isolux Ingeniería, S.A.
Grupo Isolux-Corsán
Rosselló, 33. Àtico
08029 Barcelona
T +34 93 363 40 20
F +34 93 450 18 93

BANC DE SANG I TEIXITS DE CATALUNYA
Passeig de Taulat 106-116 - c/ Lope de Vega 1-3

Lot 6

AsBuilt
Maig 2010

PLANTA CINQUENA
ELECTRICITAT. FORÇA

DIN A1
DIN A3

0

IE18