DETALLE 1

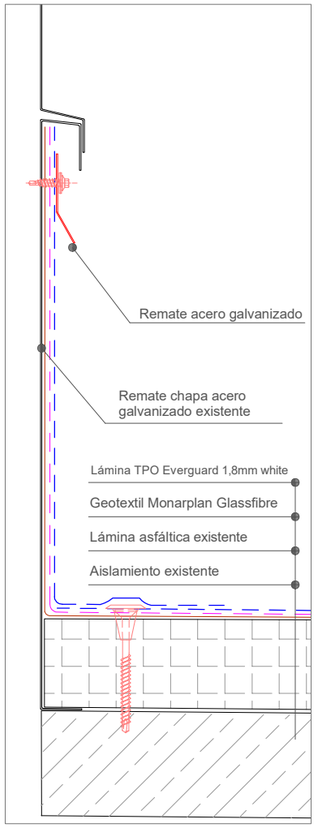

DETALLE 2

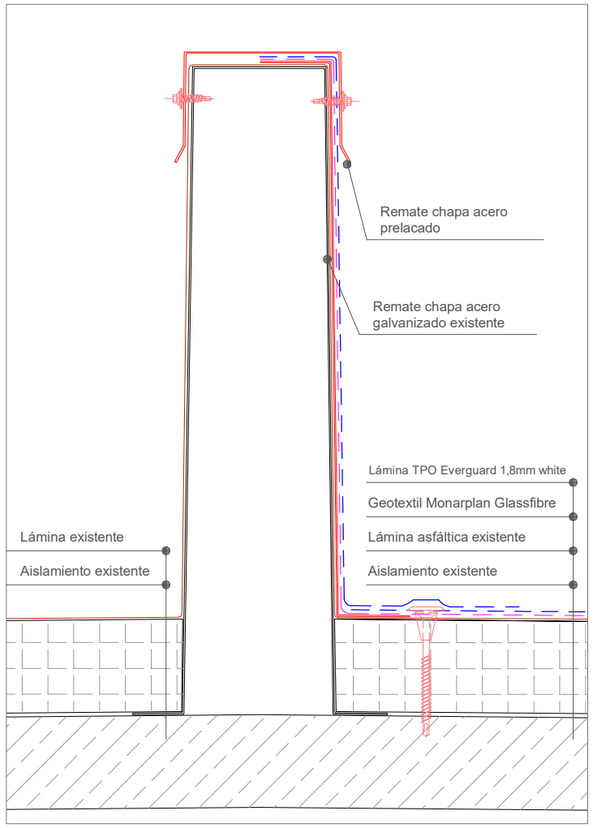

DETALLE 3

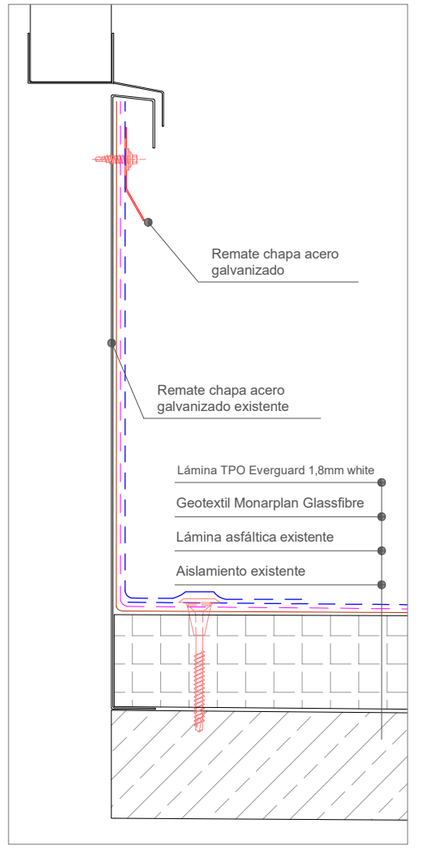

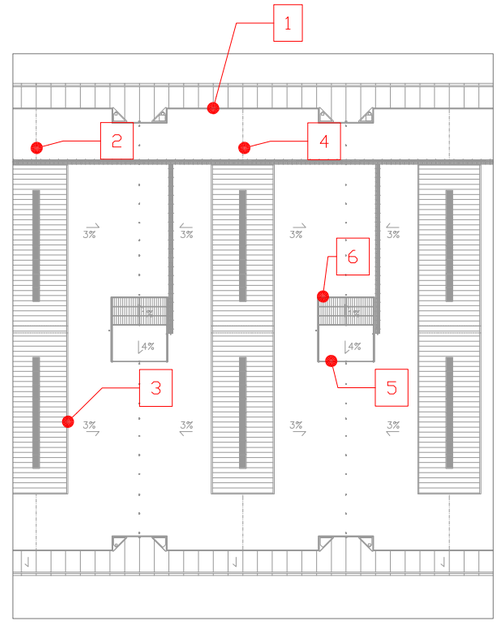

PLANO LLAVE

DETALLE 4

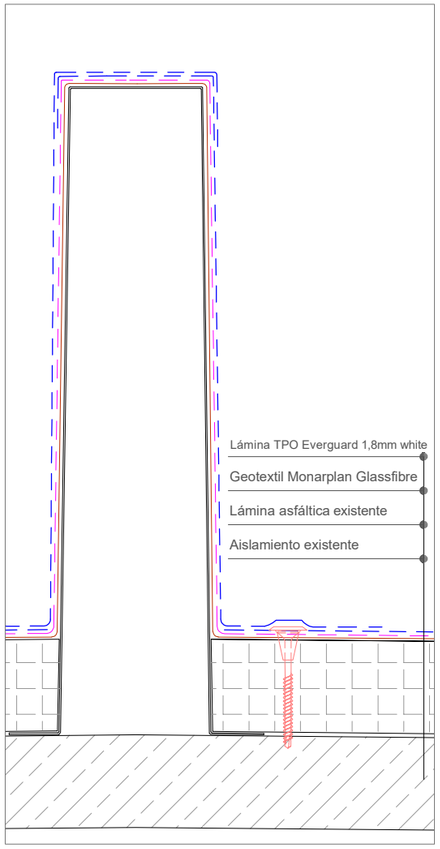

DETALLE 5

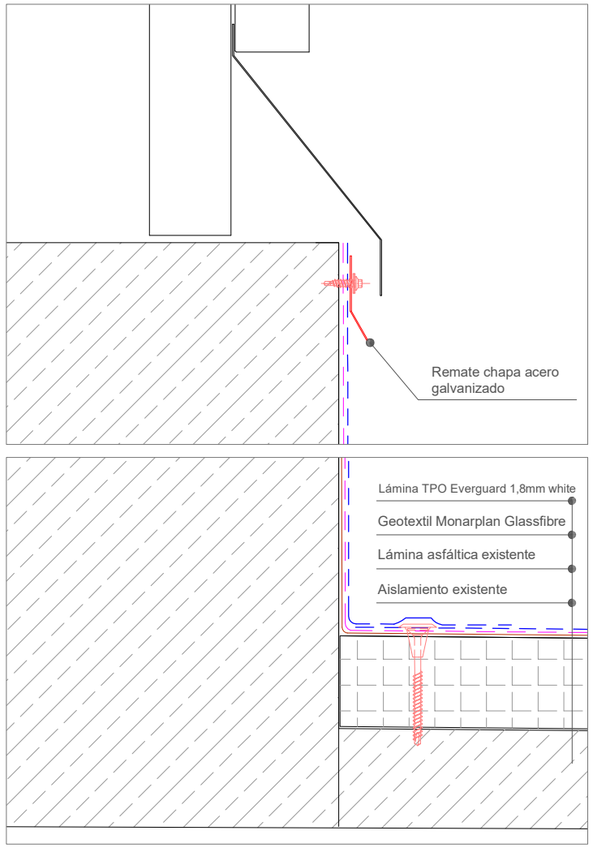

DETALLE 6

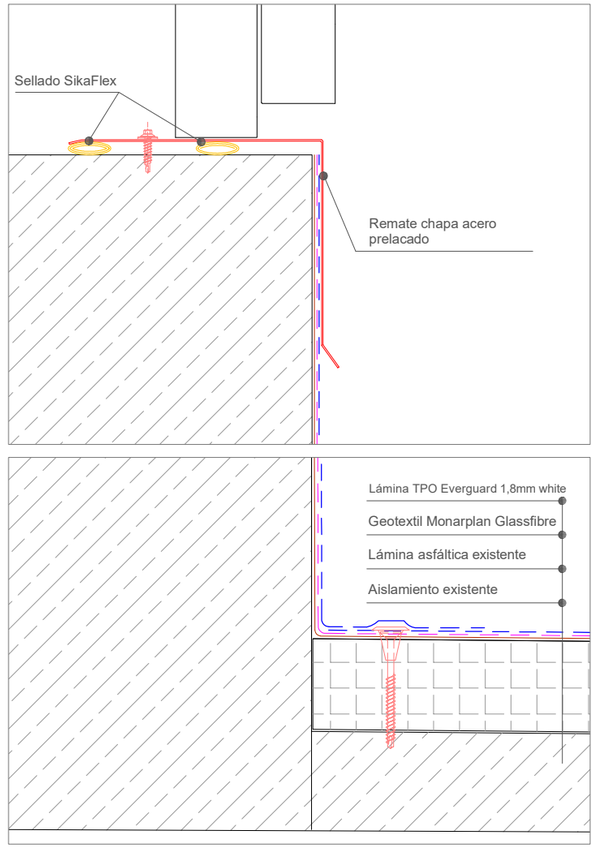

PAVELLÓ 3 FIRA 2000

PLANO AS BUILT

ESCALAS:	

a. Nº DEL DETALLE
b. Nº DEL PLANO QUE CONTIENE EL DETALLE
c. Nº DEL PLANO QUE NECESITA EL DETALLE

DIBUJADO	COMPROBADO
NOMBRE	
FECHA 01-10-24	

MODIFICACIONES

Nº	FECHA	TRABAJO REALIZADO	PER.	APRO.

EL PROPIETARI	L'ARQUITECTE

RAIMA 2005 BCN, S.L

Calle Garraf 17
08830 Sant Boi de Llobregat (Barcelona)
www.montajesraima.es

El presente documento es copia de su original, del cual es autor: RAIMA 2005 BCN, S.L
Su utilización total o parcial así como cualquier reproducción o cesión a terceros, requerirá la previa autorización de sus autores o propietarios.